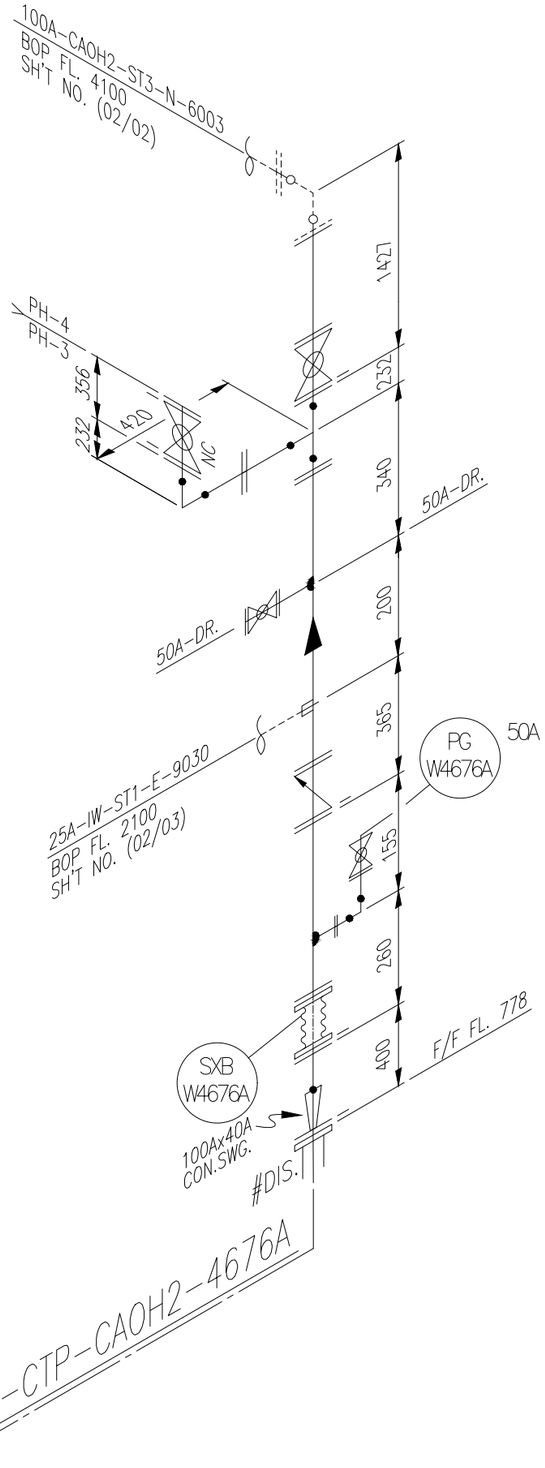


N

SK ecoplant

ITEM	SIZE	Q'TY	DESCRIPTION
		ST3	
P	100A	3.5M	PIPE, STS 304TP, ERW, BE – SCH 10S
P	50A	0.5M	PIPE, STS 304TP, ERW, BE – SCH 10S
E90	100A	1EA	ELBOW 90 DEG LR, STS304, ERW, BE – SCH 10S
E90	50A	1EA	ELBOW 90 DEG LR, STS304, ERW, BE – SCH 10S
T	100A	1EA	TEE EQUAL, STS304, ERW, BE – SCH 10S
RCS	100Ax40A	1EA	SWAGE CON, STS304, ERW, BLE/PSE – SCH 10S
STU	100Ax50A	2EA	STUB-IN BRANCH
HF	25A	1EA	COUPLING HALF, STSF304, SW – SCH 10S
VB	100A	2EA	BALL VALVE, KS 10K, RF FLG'D, BODY-SSC13 /
			TRIM-STS304 / SEAT-PTFE, FB, LEVER
VB	50A	2EA	BALL VALVE, KS 10K, RF FLG'D, BODY-SSC13 /
			TRIM-STS304 / SEAT-PTFE, FB, LEVER
VC9	100A	1EA	CHECK VALVE, KS 10K, RF FLG'D, BODY-SSC13 /
			TRIM-STS304, SMORENSKY(NON-SLAM)
F	100A	12EA	FLG SO, KS 10K, RF, STS304
F	50A	4EA	FLG SO, KS 10K, RF, STS304
F	40A	1EA	FLG SO, KS 10K, RF, STS304
FB	100A	1EA	FLG BLIND, KS 10K, RF, STS304
FB	50A	1EA	FLG BLIND, KS 10K, RF, STS304
G	100A	11EA	GASKET, KS 10K, RF, PTFE+EPDM, 3.0MM TH'K
G	50A	4EA	GASKET, KS 10K, RF, PTFE+EPDM, 3.0MM TH'K
G	40A	1EA	GASKET, KS 10K, RF, PTFE+EPDM, 3.0MM TH'K
B	100A	11SET	MACHINE BOLT & NUTS :STS 304 / W WASHERS
B	50A	4SET	MACHINE BOLT & NUTS :STS 304 / W WASHERS
B	40A	1SET	MACHINE BOLT & NUTS :STS 304 / W WASHERS
FLXB	100A	1EA	FLEXIBLE JOINT(TPC STEEL TYPE)
SH	100A	11EA	SHIELD
SH	50A	4EA	SHIELD
SH	40A	1EA	SHIELD
PG	50A	1EA	PRESSURE GAUGE, KS 10K, RF
LOTO	100A	1EA	LOTO

<NOTE>
1. (*) FIELD ADJUST

AS BUILT

* PIPE : P/P1 * 90° ELBOW : E90 * 45° ELBOW : E45 * TEE : T * RED.TEE : TR * STUB-IN : STU * REINFORCING PAD : RP * CON.RED : RC * ECC.RED : RE * CON.SWAGE : RCS/RCS1 * ECC.SWAGE : RES/RES1 * NIPPLE : NP/NP1/NP2 * CAP : CAP/CAP1 * PLUG : PLG * FULL COUPLING : FC * HALF COUPLING : HF/HF1
* STUB-IN : STU * SOCKET(HDPE/PVC) : SC * SADDLE(HDPE) : SD * FLANGE : F/F1 * GASKET : G/G1/G2 * BOLT & NUT : B/B1 * BLIND FLANGE : FB/FB1 * GATE VA. : VG/VG1/VG2 * BALL VA. : VB/VBLO/VB1/VB1LO/VB2/VB2LO * BUTTERFLY VA. : VF/VF4 * CHECK VA. : VC/VC1/VC2/VC3/VC4/VC5/VC6/VC7
* GLOBE VA. : VL/VL1/VL2 * DIAPHRAGM VA. : VD/VDLO * DAMPER : VP * QUICK COUPLING : SQC * FLEXIBLE JOINT(STEEL) : FLXB * FLEXIBLE JOINT(RUBBER) : FLXR * FLEXIBLE JOINT(STEEL_PTFE LINED) : FLXL * FLEXIBLE HOSE : FLXH * STEAM TRAP : ST * SPRAY NOZZLE : SPN * EMERGENCY SHOWER : SSH
* STRAINER(Y-TYPE) : YSTR * STRAINER(T-TYPE) : TSTR * STRAINER(BUCKET-TYPE) : BSTR * ANCHOR PLATE : STOP * BIRD SCREEN : BS * ISOLATION KIT : IK * UNLOADING BOX : UB * AIR TRAP : AT * LOTO : LOTO * SIGHT GLASS : SG * PRESSURE GAUGE : PG * SHILED : SH * SPECIAL BOLT & NUT : BL/BL1

CLIENT SK hynix

INSULATION	CODE	N
	THICK.	–

CONDITION	PRESS. (kg/cm2g)	TEMP. (°C)
DESIGN	11.4	60
OPERATING	8.7	AMB

AREA W13
UNIT 1FA
REF. PLAN DWG. CJ-M15W13-PI-A30-010001-A
REF. P & ID CJ-M15W13-PR-A20-000061

REV. NO.	DATE	DESCRIPTION	BY	CHK	APP'D
	26.04.30	AS-BUILT	황래종	안남후	박동영

CONTRACTOR SK ecoplant
PROJECT NAME M15X Ph3 Project
COMMODITY CAOH2
JOB NO. 22330D
LINE NO. 100A-CAOH2-ST3-N-6003
SH'T NO. 01 / 02
REV.

경고 : 본 도면은 SK HYNIX의 기업비밀 자료로서, 어떠한 경우에도 목적 외 사용, 복제, 제3자에게 공개, 누설 및 유출할 수 없으며, 회사는 유포자의 불법 사용으로 피해가 발생할 경우 유포자에게 민/형사상 책임을 요구할 수 있음.