

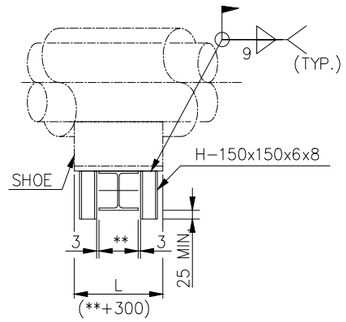


STOPPER
DETAIL "A"

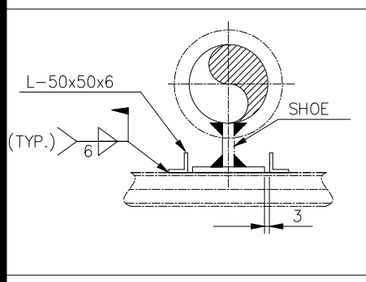

GUIDE
DETAIL "B"

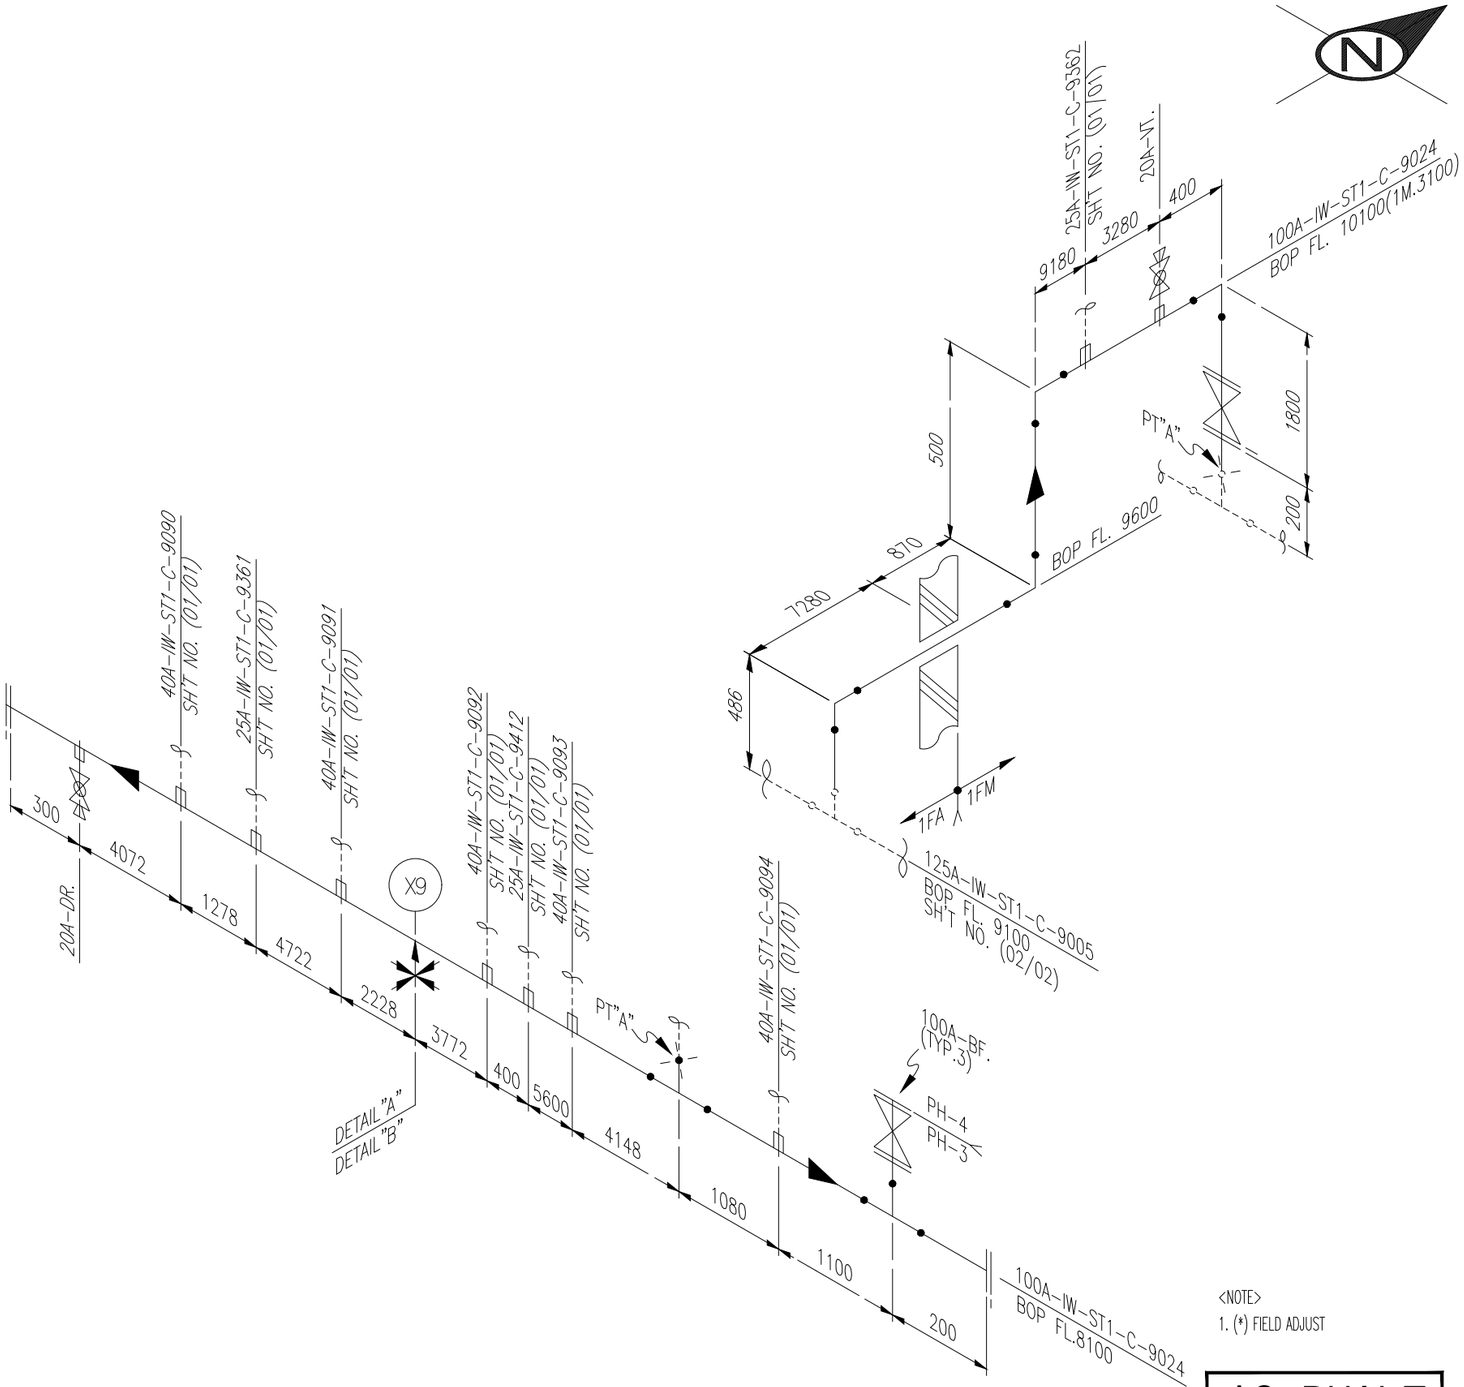

<NOTE>
1. (*) FIELD ADJUST

AS BUILT

ITEM	SIZE	Q'TY	DESCRIPTION
		ST1	
P	100A	52.9M	PIPE, STS 304TP, ERW, BE - SCH 10S
NP1	20A	2EA	NIPPLE, STS 304TP, ERW, TOE - SCH 40S
E90	100A	4EA	ELBOW 90 DEG LR, STS304, ERW, BE - SCH 10S
T	100A	2EA	TEE EQUAL, STS304, ERW, BE - SCH 10S
HF	40A	5EA	COUPLING HALF, STSF304, SW - SCH 10S
HF	25A	3EA	COUPLING HALF, STSF304, SW - SCH 10S
HF	20A	2EA	COUPLING HALF, STSF304, SW - SCH 10S
PLG	20A	2EA	PLUG ROUND HEAD, STSF304, SCR'D
F	100A	5EA	FLG SO, KS 10K, RF, STS304
FB	100A	3EA	FLG BLIND, KS 10K, RF, STS304
G	100A	6EA	GASKET, KS 10K, RF, PTFE+EPDM, 3.0MM TH'K
B	100A	6SET	MACHINE BOLT & NUTS :STS 304 / W WASHERS
VG	100A	2EA	GATE VALVE, KS 10K, RF FLG'D, BODY-SSC13 /
			TRIM-STS304, BB / OS&Y, HANDWHEEL
VB1	20A	2EA	BALL VALVE, KS 10K, SCR'D, BODY-STSF304 /
			TRIM-STS304 / SEAT-PTFE, FB, LEVER
IN	25tX100A	54.2M	관 보온재(고무발포)
IN	25tX20A	0.6M	관 보온재(고무발포)

* PIPE : P/P1 * 90° ELBOW : E90 * 45° ELBOW : E45 * TEE : T * RED.TEE : TR * STUB-IN : STU * REINFORCING PAD : RP * CON.RED : RC * ECC.RED : RE * CON.SWAGE : RCS/RCS1 * ECC.SWAGE : RES/RES1 * NIPPLE : NP/NP1/NP2 * CAP : CAP/CAP1 * PLUG : PLG * FULL COUPLING : FC * HALF COUPLING : HF/HF1
* STUB-IN : STU * SOCKET(HDPE/PVC) : SC * SADDLE(HDPE) : SD * FLANGE : F/F1 * GASKET : G/G1/G2 * BOLT & NUT : B/B1 * BLIND FLANGE : FB/FB1 * GATE VA. : VG/VG1/VG2 * BALL VA. : VB/VBLO/VB1/VB1LO/VB2/VB2LO * BUTTERFLY VA. : VF/VF4 * CHECK VA. : VC/VC1/VC2/VC3/VC4/VC5/VC6/VC7
* GLOBE VA. : VL/VL1/VL2 * DIAPHRAGM VA. : VD/VDLO * DAMPER : VP * QUICK COUPLING : SQC * FLEXIBLE JOINT(STEEL) : FLXB * FLEXIBLE JOINT(RUBBER) : FLXR * FLEXIBLE JOINT(STEEL_PTFE LINED) : FLXL * FLEXIBLE HOSE : FLXH * STEAM TRAP : ST * SPRAY NOZZLE : SPN * EMERGENCY SHOWER : SSH
* STRAINER(Y-TYPE) : YSTR * STRAINER(T-TYPE) : TSTR * STRAINER(BUCKET-TYPE) : BSTR * ANCHOR PLATE : STOP * BIRD SCREEN : BS * ISOLATION KIT : IK * UNLOADING BOX : UB * AIR TRAP : AT * LOTO : LOTO * SIGHT GLASS : SG * PRESSURE GAUGE : PG * SHILED : SH * SPECIAL BOLT & NUT : BL/BL1

INSULATION	CODE	C	CONDITION	PRESS. (kg/cm2g)	TEMP. (°C)
	THICK.	25	DESIGN	13.5	60
			OPERATING	10	3

AREA W13
UNIT 1FA
REF. PLAN DWG. CJ-M15W13-PI-A30-M10001-A
REF. P & ID CJ-M15W13-PR-A20-000081

REV. NO.	DATE	DESCRIPTION	BY	CHK	APP'D
	26.04.30	AS-BUILT	황래종	안남후	박동영

CLIENT SK hynix

CONTRACTOR SK ecoplant

PROJECT NAME: M15X Ph3 Project
COMMODITY: IW
JOB NO.: 22330D
LINE NO.: 100A-IW-ST1-C-9024
SH'T NO.: 01 / 01
REV.:

경고 : 본 도면은 SK HYNIX의 기업비밀 자료로서, 어떠한 경우에도 목적 외 사용, 복제, 제3자에게 공개, 누설 및 유출할 수 없으며, 회사는 유포자의 불법 사용으로 피해가 발생할 경우 유포자에게 민/형사상 책임을 요구할 수 있음.