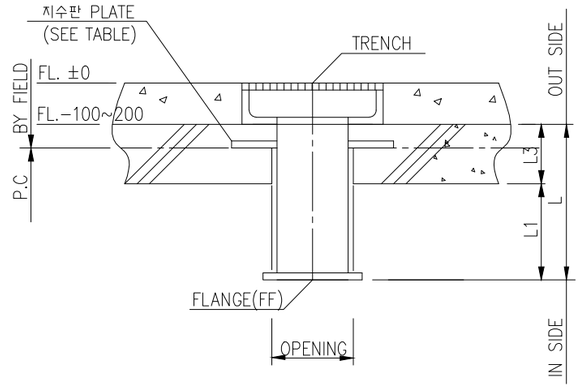



# TYPE "U4"
## (FOR TRENCH)

| NO | SIZE | ELEVATION | MATERIAL | FLANGE RATING | LENGTH (A) | LENGTH (L) | LENGTH (L1) | LENGTH (L2) | LENGTH (L3) | LENGTH (L4) | PLATE | TYPE | P.C / R.C | LOCATION | P&ID NO | LINING | REMARK |
|---|---|---|---|---|---|---|---|---|---|---|---|---|---|---|---|---|---|
| 1MF-13 | 100A | FL.-150 | SCH'10S STS304 | KS10K / FF STS304 | - | 500 | 200 | - | 300 | - | Φ270 x 9t | U4 | P.C | 1MF 복도 | A20-000084 | P.C+FRP | 1MF TRENCH DRAIN |
| 1MF-14 | 100A | FL.-150 | SCH'10S STS304 | KS10K / FF STS304 | - | 500 | 200 | - | 300 | - | Φ270 x 9t | U4 | P.C | 1MF 복도 | A20-000084 | P.C+FRP | 1MF TRENCH DRAIN |
| 1MF-22 | 100A | FL.-150 | SCH'10S STS304 | KS10K / FF STS304 | - | 500 | 200 | - | 300 | - | Φ270 x 9t | U4 | P.C | 1MF 복도 | A20-000084 | P.C+FRP | 1MF TRENCH DRAIN |

SK ecoplant

| ITEM | SIZE | Q'TY | DESCRIPTION |
|---|---|---|---|
| | | ST1 | |
| P | 100A | 1.5M | PIPE, STS 304TP, ERW, BE - SCH 10S |
| F1 | 100A | 3EA | FLG SO, KS 10K, FF, STS304 |
| STOP | 100A | 3EA | ANCHOR PLATE |

<NOTE>
1. (*) FIELD ADJUST

AS BUILT

* PIPE : P/P1 * 90° ELBOW : E90 * 45° ELBOW : E45 * TEE : T * RED.TEE : TR * STUB-IN : STU * REINFORCING PAD : RP * CON.RED : RC * ECC.RED : RE * CON.SWAGE : RCS/RCS1 * ECC.SWAGE : RES/RES1 * NIPPLE : NP/NP1/NP2 * CAP : CAP/CAP1 * PLUG : PLG * FULL COUPLING : FC * HALF COUPLING : HF/HF1
* STUB-IN : STU * SOCKET(HDPE/PVC) : SC * SADDLE(HDPE) : SD * FLANGE : F/F1 * GASKET : G/G1/G2 * BOLT & NUT : B/B1 * BLIND FLANGE : FB/FB1 * GATE VA. : VG/VG1/VG2 * BALL VA. : VB/VBLO/VB1/VB1LO/VB2/VB2LO * BUTTERFLY VA. : VF/VF4 * CHECK VA. : VC/VC1/VC2/VC3/VC4/VC5/VC6/VC7
* GLOBE VA. : VL/VL1/VL2 * DIAPHRAGM VA. : VD/VDLO * DAMPER : VP * QUICK COUPLING : SQC * FLEXIBLE JOINT(STEEL) : FLXB * FLEXIBLE JOINT(RUBBER) : FLXR * FLEXIBLE JOINT(STEEL_PTFE LINED) : FLXL * FLEXIBLE HOSE : FLXH * STEAM TRAP : ST * SPRAY NOZZLE : SPN * EMERGENCY SHOWER : SSH
* STRAINER(Y-TYPE) : YSTR * STRAINER(T-TYPE) : TSTR * STRAINER(BUCKET-TYPE) : BSTR * ANCHOR PLATE : STOP * BIRD SCREEN : BS * ISOLATION KIT : IK * UNLOADING BOX : UB * AIR TRAP : AT * LOTO : LOTO * SIGHT GLASS : SG * PRESSURE GAUGE : PG * SHILED : SH * SPECIAL BOLT & NUT : BL/BL1

| INSULATION | CODE | - | CONDITION | PRESS. (kg/cm2g) | TEMP. (°C) |
|---|---|---|---|---|---|
| | THICK. | - | DESIGN | - | - |
| | | | OPERATING | - | - |
| | | | | | |
| | | | | | |

AREA W14
UNIT 1FA
REF. PLAN DWG. -
REF. P & ID -

| REV. NO. | DATE | DESCRIPTION | BY | CHK | APP'D |
|---|---|---|---|---|---|
| | 26.04.30 | AS-BUILT | 황래종 | 안남후 | 박동영 |

CLIENT SK hynix

CONTRACTOR SK ecoplant

PROJECT NAME: M15X Ph3 Project
COMMODITY: TR
JOB NO.: 22330D
LINE NO.: 100A-TR-ST1-N-PH4U4
SH'T NO.: 01 / 01
REV.:

경고 : 본 도면은 SK HYNIX의 기업비밀 자료로서, 어떠한 경우에도 목적 외 사용, 복제, 제3자에게 공개, 누설 및 유출할 수 없으며, 회사는 유포자의 불법 사용으로 피해가 발생할 경우 유포자에게 민/형사상 책임을 요구할 수 있음.