
※ 37개소

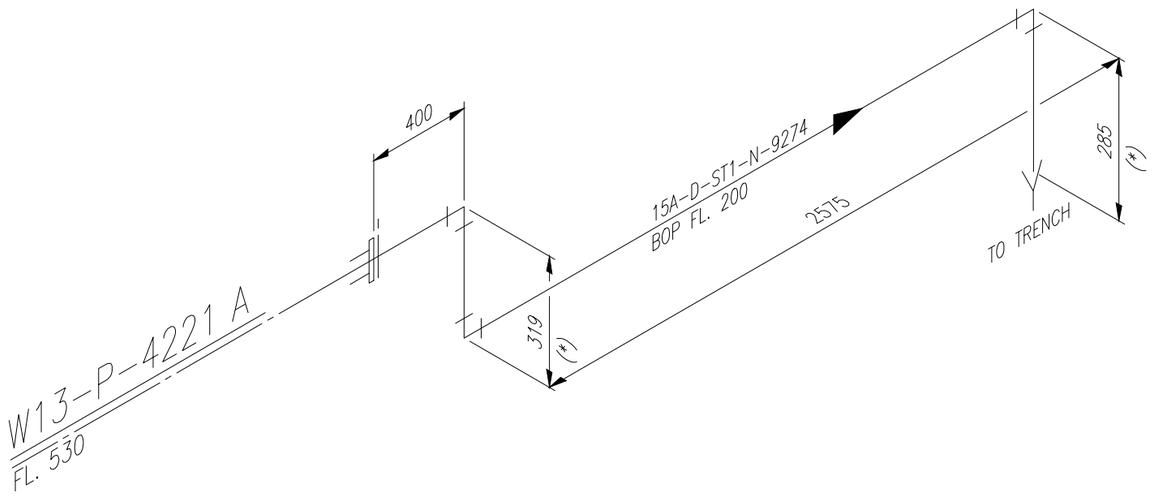

INCLUDE LINE NO.

PUMP NO.	LINE NO.
W13-P-4221 A	15A-D-ST1-N-9274
W13-P-4221 B	15A-D-ST1-N-9275
W13-P-4221 C	15A-D-ST1-N-9276
W13-P-4141 A	15A-D-ST1-N-9281
W13-P-4141 B	15A-D-ST1-N-9282
W13-P-4191 A	OD25-D-HP1-N-9283
W13-P-4191 B	OD25-D-HP1-N-9284
W13-P-4191 C	OD25-D-HP1-N-9285
W13-ACFP-4301 A	15A-D-ST1-N-9290
W13-ACFP-4301 B	15A-D-ST1-N-9291
W13-ACFP-4301 C	15A-D-ST1-N-9292
W13-ACFP-4301 D	15A-D-ST1-N-9293
W13-P-4302 A	15A-D-ST1-N-9294
W13-P-4302 B	15A-D-ST1-N-9295
W13-P-4303 A	15A-D-ST1-N-9351
W13-P-4303 B	15A-D-ST1-N-9352
W13-P-4303 C	15A-D-ST1-N-9353
W13-P-4161 A	OD25-D-HP1-N-9296
W13-P-4161 B	OD25-D-HP1-N-9297
W13-P-4161 C	OD25-D-HP1-N-9298
W13-P-4166	OD25-D-HP1-N-9300
W13-P-4165 A	OD25-D-HP1-N-9301
W13-P-4165 B	OD25-D-HP1-N-9302
W13-P-4171 A	OD25-D-HP1-N-9303
W13-P-4171 B	OD25-D-HP1-N-9304
W13-P-4801 A	15A-D-ST1-N-9307
W13-P-4801 B	15A-D-ST1-N-9308
W13-P-4801 C	15A-D-ST1-N-9309
W13-P-4801 D	15A-D-ST1-N-9310
W13-P-4907 A	15A-D-ST1-N-9335
W13-P-4907 B	15A-D-ST1-N-9336
W13-P-4905 A	OD25-D-HP1-N-9337
W13-P-4905 B	OD25-D-HP1-N-9338
W13-P-4905 C	OD25-D-HP1-N-9339
W13-P-4905 D	OD25-D-HP1-N-9340
W13-P-4181 A	15A-D-ST1-N-9341
W13-P-4181 B	15A-D-ST1-N-9342

<NOTE>
1. (*) FIELD ADJUST

AS BUILT

SK ecoplant

ITEM	SIZE	Q'TY	DESCRIPTION
		ST1	
P	15A	79.2M	PIPE, STS 304TP, ERW, PE – SCH 10S
E90	15A	66EA	ELBOW 90 DEG, STSF304, SW – SCH 10S
F	15A	22EA	FLG SO, KS 10K, RF, STS304
G	15A	22EA	GASKET, KS 10K, RF, PTFE+EPDM, 3.0MM TH'K
B	15A	22SET	MACHINE BOLT & NUTS :STS 304 / W WASHERS
		HP1	
P	OD25	54M	PIPE, HDPE PE100, PE, SOCKET FUSION, PN16/SDR11
E90	OD25	45EA	ELBOW 90 DEG, HDPE PE100, PE, SOCKET FUSION,
			PN16/SDR11
F	OD25	15EA	FLG LAP JOINT / STUB END SET, KS 10K, FF,
			LAP JOINT-STS304 / STUB END-HDPE PE100
G	OD25	15EA	GASKET, KS 10K, FF, PTFE+EPDM, 3.0MM TH'K
B	OD225	15SET	MACHINE BOLT & NUTS :STS 304 / W WASHERS

* PIPE : P/P1 * 90° ELBOW : E90 * 45° ELBOW : E45 * TEE : T * RED.TEE : TR * STUB-IN : STU * REINFORCING PAD : RP * CON.RED : RC * ECC.RED : RE * CON.SWAGE : RCS/RCS1 * ECC.SWAGE : RES/RES1 * NIPPLE : NP/NP1/NP2 * CAP : CAP/CAP1 * PLUG : PLG * FULL COUPLING : FC * HALF COUPLING : HF/HF1
* STUB-IN : STU * SOCKET(HDPE/PVC) : SC * SADDLE(HDPE) : SD * FLANGE : F/F1 * GASKET : G/G1/G2 * BOLT & NUT : B/B1 * BLIND FLANGE : FB/FB1 * GATE VA. : VG/VG1/VG2 * BALL VA. : VB/VBLO/VB1/VB1LO/VB2/VB2LO * BUTTERFLY VA. : VF/VF4 * CHECK VA. : VC/VC1/VC2/VC3/VC4/VC5/VC6/VC7
* GLOBE VA. : VL/VL1/VL2 * DIAPHRAGM VA. : VD/VDLO * DAMPER : VP * QUICK COUPLING : SQC * FLEXIBLE JOINT(STEEL) : FLXB * FLEXIBLE JOINT(RUBBER) : FLXR * FLEXIBLE JOINT(STEEL_PTFE LINED) : FLXL * FLEXIBLE HOSE : FLXH * STEAM TRAP : ST * SPRAY NOZZLE : SPN * EMERGENCY SHOWER : SSH
* STRAINER(Y-TYPE) : YSTR * STRAINER(T-TYPE) : TSTR * STRAINER(BUCKET-TYPE) : BSTR * ANCHOR PLATE : STOP * BIRD SCREEN : BS * ISOLATION KIT : IK * UNLOADING BOX : UB * AIR TRAP : AT * LOTO : LOTO * SIGHT GLASS : SG * PRESSURE GAUGE : PG * SHILED : SH * SPECIAL BOLT & NUT : BL/BL1

INSULATION	CODE	N
	THICK.	–

CONDITION	PRESS. (kg/cm2g)	TEMP. (°C)
DESIGN	1	60
OPERATING	ATM	AMB

AREA W13
UNIT 1FA
REF. PLAN DWG. CJ-M15W13-PI-A30-010009-A
REF. P & ID CJ-M15W13-PR-A00-000013

REV. NO.	DATE	DESCRIPTION	BY	CHK	APP'D
	26.04.30	AS-BUILT	황래종	안남후	박동영

CLIENT SK hynix

CONTRACTOR SK ecoplant

PROJECT NAME M15X Ph3 Project

COMMODITY TR

JOB NO. 22330D

LINE NO. 15A-TR-ST1-N-CASING

SH'T NO. 01 / 01

REV.

경고 : 본 도면은 SK HYNIX의 기업비밀 자료로서, 어떠한 경우에도 목적 외 사용, 복제, 제3자에게 공개, 누설 및 유출할 수 없으며, 회사는 유포자의 불법 사용으로 피해가 발생할 경우 유포자에게 민/형사상 책임을 요구할 수 있음.