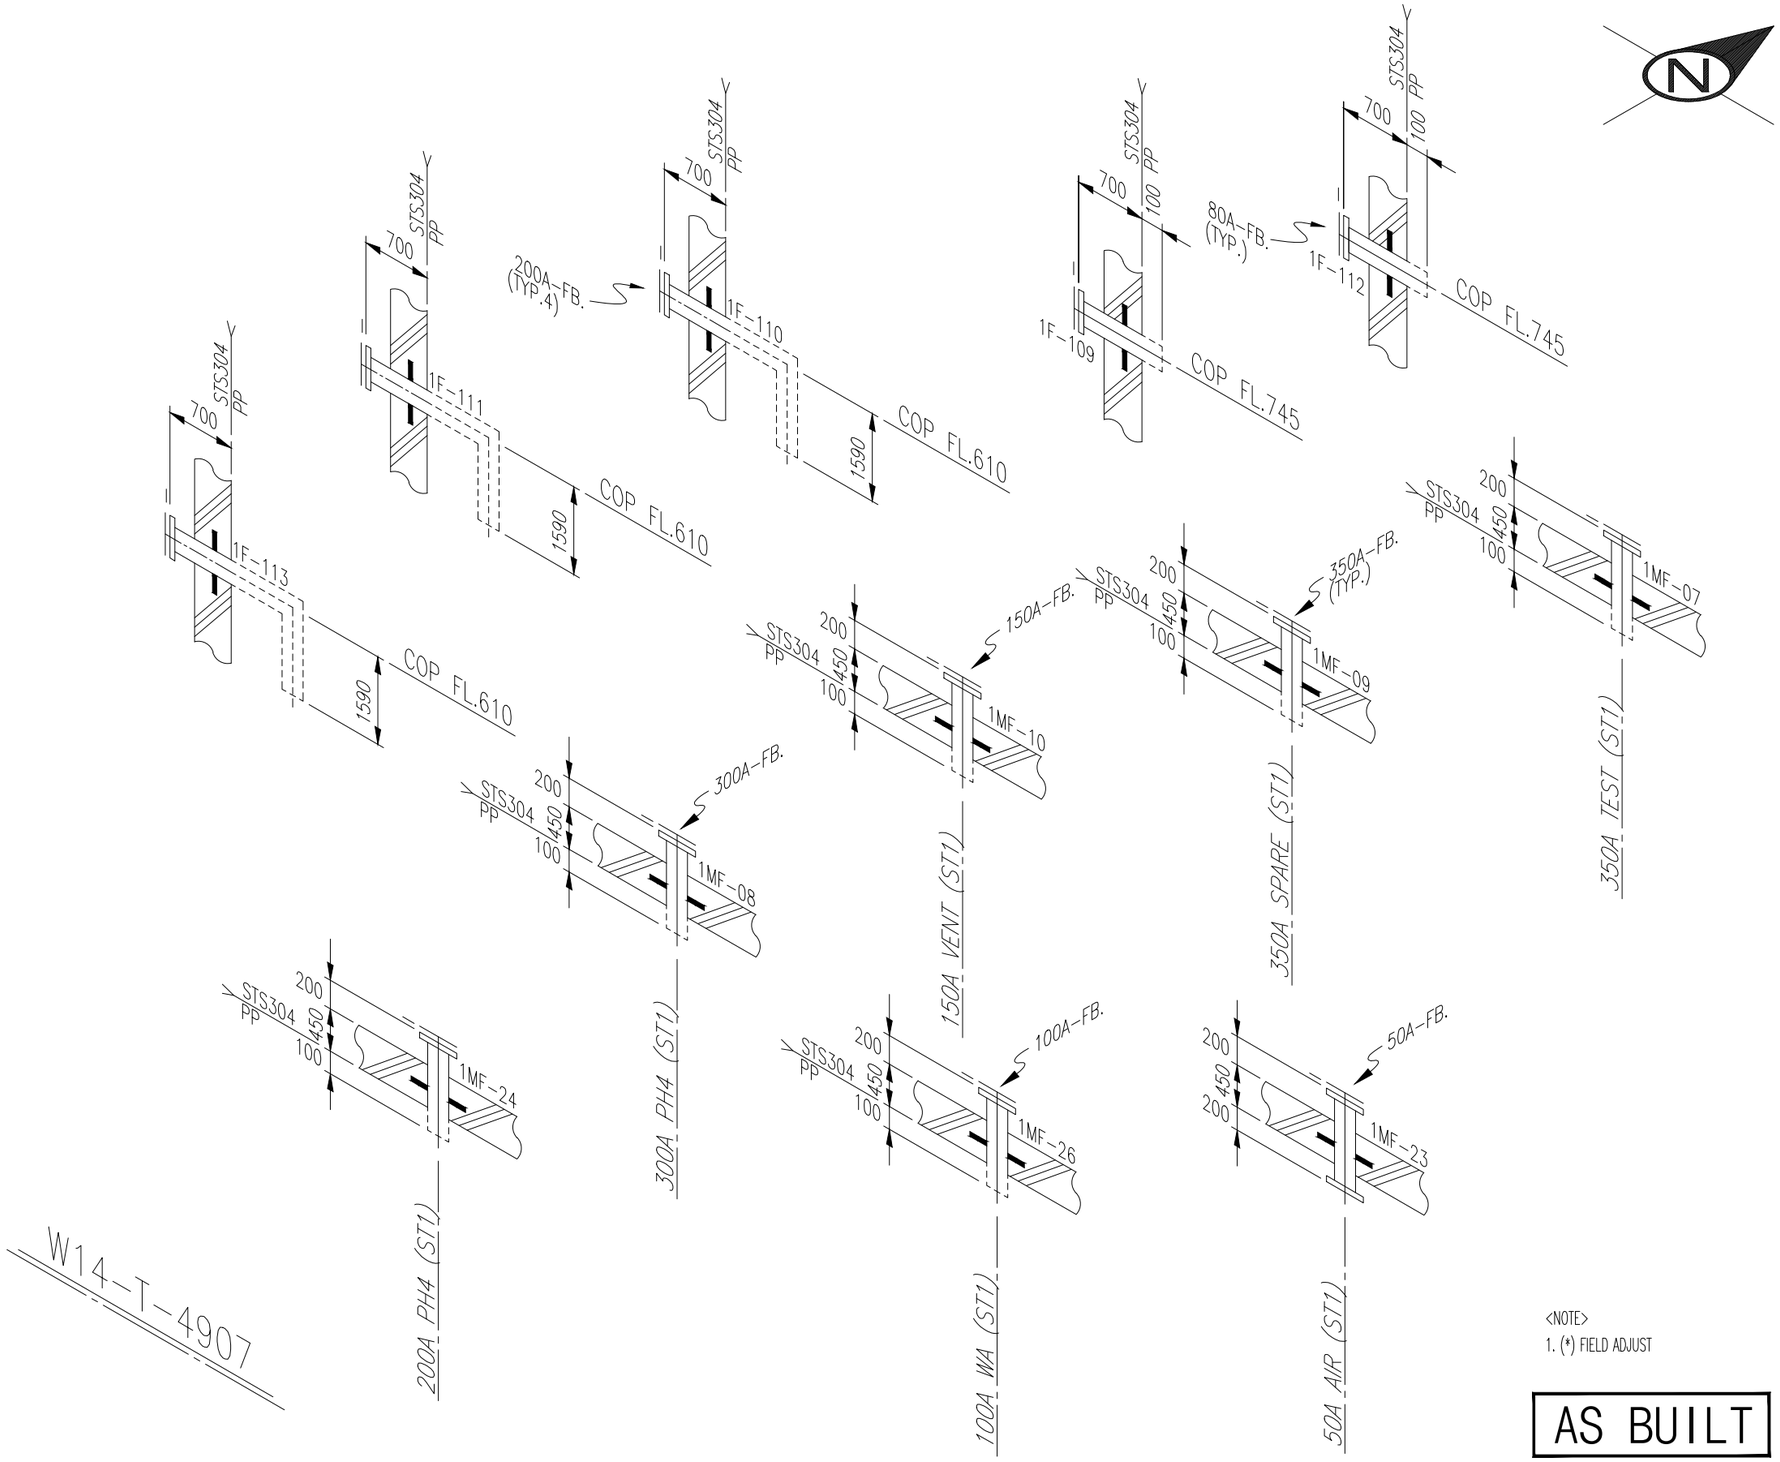


<NOTE>
1. (*) FIELD ADJUST

AS BUILT

ITEM	SIZE	Q'TY	DESCRIPTION
		ST1	
FB1	350A	2EA	FLG BLIND, KS 10K, FF, STS304
FB1	300A	1EA	FLG BLIND, KS 10K, FF, STS304
FB1	200A	4EA	FLG BLIND, KS 10K, FF, STS304
FB1	150A	1EA	FLG BLIND, KS 10K, FF, STS304
FB1	100A	1EA	FLG BLIND, KS 10K, FF, STS304
FB1	80A	2EA	FLG BLIND, KS 10K, FF, STS304
FB1	50A	1EA	FLG BLIND, KS 10K, FF, STS304
G1	350A	2EA	GASKET, KS 10K, FF, PTFE+EPDM, 3.0MM TH'K
G1	300A	1EA	GASKET, KS 10K, FF, PTFE+EPDM, 3.0MM TH'K
G1	200A	7EA	GASKET, KS 10K, FF, PTFE+EPDM, 3.0MM TH'K
G1	150A	1EA	GASKET, KS 10K, FF, PTFE+EPDM, 3.0MM TH'K
G1	100A	1EA	GASKET, KS 10K, FF, PTFE+EPDM, 3.0MM TH'K
G1	80A	2EA	GASKET, KS 10K, FF, PTFE+EPDM, 3.0MM TH'K
G1	50A	1EA	GASKET, KS 10K, FF, PTFE+EPDM, 3.0MM TH'K
B	350A	2SET	MACHINE BOLT & NUTS :STS 304 / W WASHERS
B	300A	1SET	MACHINE BOLT & NUTS :STS 304 / W WASHERS
B	200A	7SET	MACHINE BOLT & NUTS :STS 304 / W WASHERS
B	150A	1SET	MACHINE BOLT & NUTS :STS 304 / W WASHERS
B	100A	1SET	MACHINE BOLT & NUTS :STS 304 / W WASHERS
B	80A	2SET	MACHINE BOLT & NUTS :STS 304 / W WASHERS
B	50A	1SET	MACHINE BOLT & NUTS :STS 304 / W WASHERS
		ST1	
P	350A	1.5M	PIPE, STS 304TP, ERW, BE – SCH 10S
P	300A	0.8M	PIPE, STS 304TP, ERW, BE – SCH 10S
P	200A	4.2M	PIPE, STS 304TP, ERW, BE – SCH 10S
P	150A	0.8M	PIPE, STS 304TP, ERW, BE – SCH 10S
P	100A	0.8M	PIPE, STS 304TP, ERW, BE – SCH 10S
P	80A	1.6M	PIPE, STS 304TP, ERW, BE – SCH 10S
P	50A	0.8M	PIPE, STS 304TP, ERW, BE – SCH 10S
F1	350A	2EA	FLG SO, KS 10K, FF, STS304
F1	300A	1EA	FLG SO, KS 10K, FF, STS304
F1	200A	7EA	FLG SO, KS 10K, FF, STS304
F1	150A	1EA	FLG SO, KS 10K, FF, STS304
F1	100A	1EA	FLG SO, KS 10K, FF, STS304
F1	80A	2EA	FLG SO, KS 10K, FF, STS304
F1	50A	2EA	FLG SO, KS 10K, FF, STS304
STOP	350A	2EA	ANCHOR PLATE
STOP	300A	1EA	ANCHOR PLATE
STOP	200A	4EA	ANCHOR PLATE
STOP	150A	1EA	ANCHOR PLATE
STOP	100A	1EA	ANCHOR PLATE
STOP	80A	2EA	ANCHOR PLATE
STOP	50A	1EA	ANCHOR PLATE
		FR1	
P2	200A	6.0M	PIPE, FRP(MANUFACTURER STD), PE/BUTT-JOINT, 5.0T
E90A	200A	3EA	ELBOW 90 DEG, FRP(MANUFACTURER STD), BUTT-JOINT, 5.0T
F2	200A	3EA	FLG, KS 10K, FF, FRP(MANUFACTURER STD), BUTT-JOINT

* PIPE : P/P1 * 90° ELBOW : E90 * 45° ELBOW : E45 * TEE : T * RED.TEE : TR * STUB-IN : STU * REINFORCING PAD : RP * CON.RED : RC * ECC.RED : RE * CON.SWAGE : RCS/RCS1 * ECC.SWAGE : RES/RES1 * NIPPLE : NP/NP1/NP2 * CAP : CAP/CAP1 * PLUG : PLG * FULL COUPLING : FC * HALF COUPLING : HF/HF1
* STUB-IN : STU * SOCKET(HDPE/PVC) : SC * SADDLE(HDPE) : SD * FLANGE : F/F1 * GASKET : G/G1/G2 * BOLT & NUT : B/B1 * BLIND FLANGE : FB/FB1 * GATE VA. : VG/VG1/VG2 * BALL VA. : VB/VBL0/VB1/VB1L0/VB2/VB2L0 * BUTTERFLY VA. : VF/VF4 * CHECK VA. : VC/VC1/VC2/VC3/VC4/VC5/VC6/VC7
* GLOBE VA. : VL/VL1/VL2 * DIAPHRAGM VA. : VD/VDL0 * DAMPER : VP * QUICK COUPLING : SQC * FLEXIBLE JOINT(STEEL) : FLXB * FLEXIBLE JOINT(RUBBER) : FLXR * FLEXIBLE JOINT(STEEL_PTFE LINED) : FLXL * FLEXIBLE HOSE : FLXH * STEAM TRAP : ST * SPRAY NOZZLE : SPN * EMERGENCY SHOWER : SSH
* STRAINER(Y-TYPE) : YSTR * STRAINER(T-TYPE) : TSTR * STRAINER(BUCKET-TYPE) : BSTR * ANCHOR PLATE : STOP * BIRD SCREEN : BS * ISOLATION KIT : IK * UNLOADING BOX : UB * AIR TRAP : AT * LOTO : LOTO * SIGHT GLASS : SG * PRESSURE GAUGE : PG * SHILED : SH * SPECIAL BOLT & NUT : BL/BL1

INSULATION	CODE	N
	THICK.	–

CONDITION	PRESS. (kg/cm2g)	TEMP. (°C)
DESIGN	0.7	60
OPERATING	ATM	AMB

AREA W14
UNIT 1FA
REF. PLAN DWG. –
REF. P & ID CJ-M15W14-PR-A20-000163

REV. NO.	DATE	DESCRIPTION	BY	CHK	APP'D
	26.04.30	AS-BUILT	황래종	안남후	박동영

CONTRACTOR SK ecoplant
COMMODITY TR
LINE NO. 200A-TR-ST1-N-PH4T4907

PROJECT NAME M15X Ph3 Project
JOB NO. 22330D
SH'T NO. 01 / 01
REV.

경고 : 본 도면은 SK HYNIX의 기업비밀 자료로서, 어떠한 경우에도 목적 외 사용, 복제, 제3자에게 공개, 누설 및 유출할 수 없으며, 회사는 유포자의 불법 사용으로 피해가 발생할 경우 유포자에게 민/형사상 책임을 요구할 수 있음.