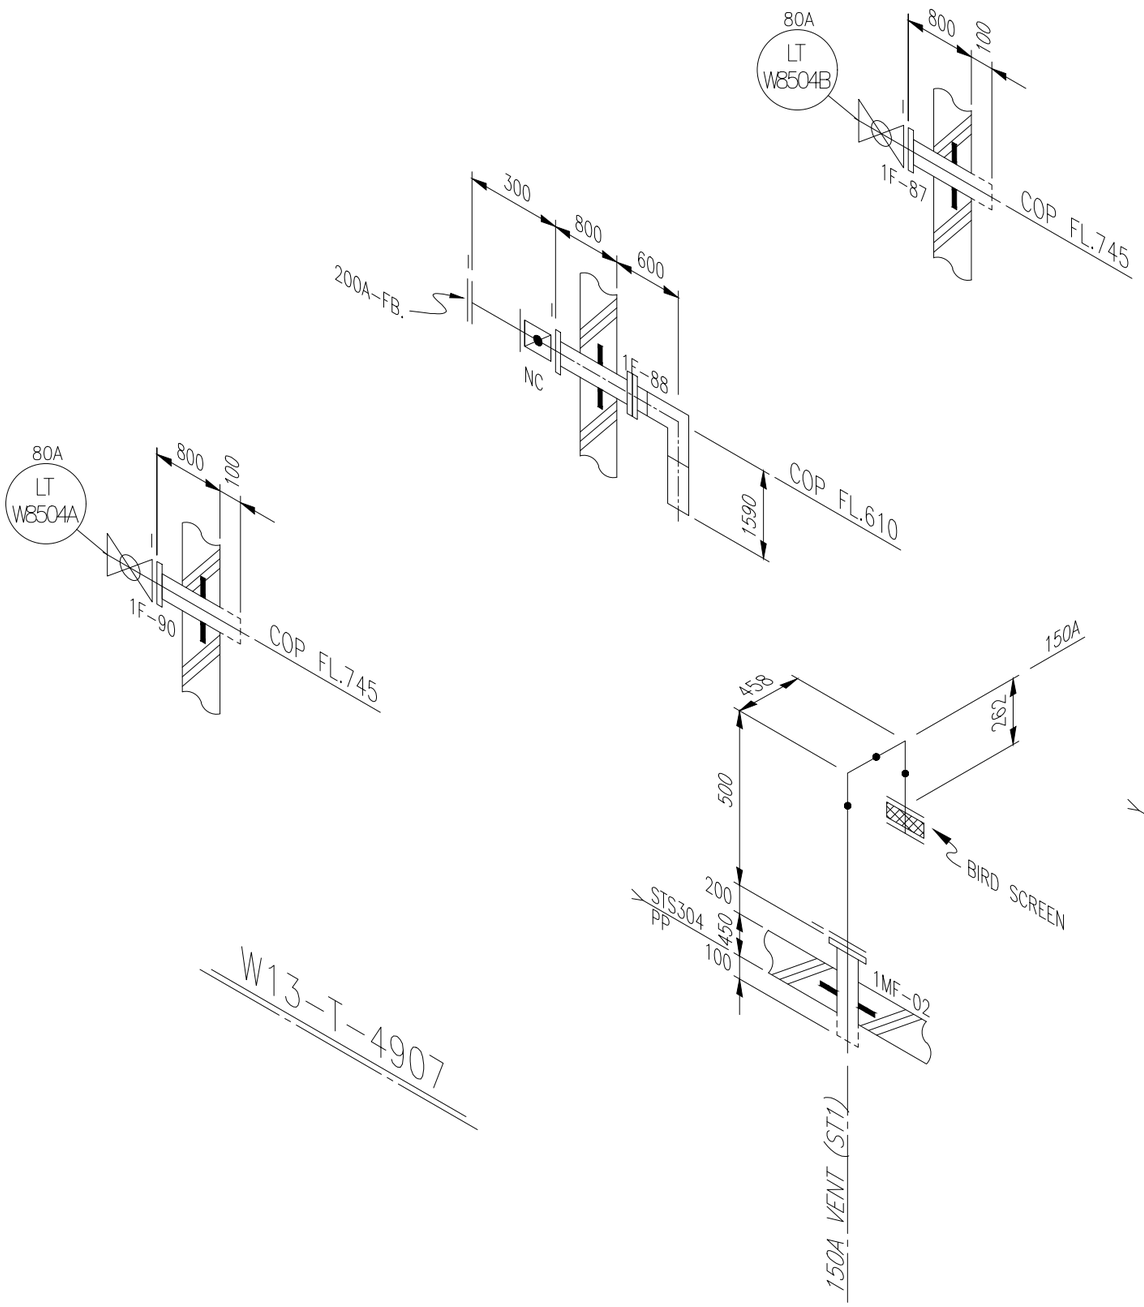


<NOTE>
1. (*) FIELD ADJUST

AS BUILT

ITEM	SIZE	Q'TY	DESCRIPTION
		ST1	
P	200A	0.2M	PIPE, STS 304TP, ERW, BE – SCH 10S
P	150A	0.5M	PIPE, STS 304TP, ERW, BE – SCH 10S
E90	150A	2EA	ELBOW 90 DEG LR, STS304, ERW, BE – SCH 10S
VF	200A	1EA	BUTTERFLY VALVE, KS 10K, WAFER RF, BODY–GCD450 /
			TRIM–STS304 / EPDM–LINED, GEAR
VB	80A	2EA	BALL VALVE, KS 10K, RF FLG'D, BODY–SSC13 /
			TRIM–STS304 / SEAT–PTFE, FB, LEVER
F	200A	2EA	FLG SO, KS 10K, RF, STS304
F	150A	2EA	FLG SO, KS 10K, RF, STS304
F1	150A	1EA	FLG SO, KS 10K, FF, STS304
FB	200A	1EA	FLG BLIND, KS 10K, RF, STS304
FB1	350A	1EA	FLG BLIND, KS 10K, FF, STS304
G	200A	3EA	GASKET, KS 10K, RF, PTFE+EPDM, 3.0MM TH'K
G	80A	2EA	GASKET, KS 10K, RF, PTFE+EPDM, 3.0MM TH'K
G1	350A	1EA	GASKET, KS 10K, FF, PTFE+EPDM, 3.0MM TH'K
G1	150A	1EA	GASKET, KS 10K, FF, PTFE+EPDM, 3.0MM TH'K
B	350A	1SET	MACHINE BOLT & NUTS :STS 304 / W WASHERS
B	200A	1SET	MACHINE BOLT & NUTS :STS 304 / W WASHERS
B	150A	2SET	MACHINE BOLT & NUTS :STS 304 / W WASHERS
B	80A	2SET	MACHINE BOLT & NUTS :STS 304 / W WASHERS
BL	200A	1SET	MACHINE BOLT & NUTS :STS 304 / W WASHERS(SPECIAL)
LOTO	200A	1EA	LOTO
BS	150A	1EA	BIRD SCREEN
		ST1	
P	350A	0.8M	PIPE, STS 304TP, ERW, BE – SCH 10S
P	200A	1.0M	PIPE, STS 304TP, ERW, BE – SCH 10S
P	150A	0.8M	PIPE, STS 304TP, ERW, BE – SCH 10S
P	80A	1.8M	PIPE, STS 304TP, ERW, BE – SCH 10S
F1	350A	1EA	FLG SO, KS 10K, FF, STS304
F1	200A	2EA	FLG SO, KS 10K, FF, STS304
F1	150A	1EA	FLG SO, KS 10K, FF, STS304
F1	80A	2EA	FLG SO, KS 10K, FF, STS304
G1	200A	1EA	GASKET, KS 10K, FF, PTFE+EPDM, 3.0MM TH'K
B	200A	1SET	MACHINE BOLT & NUTS :STS 304 / W WASHERS
STOP	350A	1EA	ANCHOR PLATE
STOP	200A	1EA	ANCHOR PLATE
STOP	150A	1EA	ANCHOR PLATE
STOP	80A	2EA	ANCHOR PLATE
		FR1	
P2	200A	2.1M	PIPE, FRP(MANUFACTURER STD), PE/BUTT–JOINT, 5.0T
E90A	200A	1EA	ELBOW 90 DEG, FRP(MANUFACTURER STD), BUTT–JOINT, 5.0T
F2	200A	1EA	FLG, KS 10K, FF, FRP(MANUFACTURER STD), BUTT–JOINT

* PIPE : P/P1 * 90° ELBOW : E90 * 45° ELBOW : E45 * TEE : T * RED.TEE : TR * STUB-IN : STU * REINFORCING PAD : RP * CON.RED : RC * ECC.RED : RE * CON.SWAGE : RCS/RCS1 * ECC.SWAGE : RES/RES1 * NIPPLE : NP/NP1/NP2 * CAP : CAP/CAP1 * PLUG : PLG * FULL COUPLING : FC * HALF COUPLING : HF/HF1
* STUB-IN : STU * SOCKET(HDPE/PVC) : SC * SADDLE(HDPE) : SD * FLANGE : F/F1 * GASKET : G/G1/G2 * BOLT & NUT : B/B1 * BLIND FLANGE : FB/FB1 * GATE VA. : VG/VG1/VG2 * BALL VA. : VB/VBLO/VB1/VB1LO/VB2/VB2LO * BUTTERFLY VA. : VF/VF4 * CHECK VA. : VC/VC1/VC2/VC3/VC4/VC5/VC6/VC7
* GLOBE VA. : VL/VL1/VL2 * DIAPHRAGM VA. : VD/VDLO * DAMPER : VP * QUICK COUPLING : SQC * FLEXIBLE JOINT(STEEL) : FLXB * FLEXIBLE JOINT(RUBBER) : FLXR * FLEXIBLE JOINT(STEEL_PTFE LINED) : FLXL * FLEXIBLE HOSE : FLXH * STEAM TRAP : ST * SPRAY NOZZLE : SPN * EMERGENCY SHOWER : SSH
* STRAINER(Y-TYPE) : YSTR * STRAINER(T-TYPE) : TSTR * STRAINER(BUCKET-TYPE) : BSTR * ANCHOR PLATE : STOP * BIRD SCREEN : BS * ISOLATION KIT : IK * UNLOADING BOX : UB * AIR TRAP : AT * LOTO : LOTO * SIGHT GLASS : SG * PRESSURE GAUGE : PG * SHILED : SH * SPECIAL BOLT & NUT : BL/BL1

INSULATION	CODE	N
	THICK.	–

CONDITION	PRESS. (kg/cm2g)	TEMP. (°C)
DESIGN	0.7	60
OPERATING	ATM	AMB

AREA	W13
UNIT	1FA
REF. PLAN DWG.	CJ-M15W13-PI-A30-010012-A
REF. P & ID	CJ-M15W13-PR-A20-000063

REV. NO.	DATE	DESCRIPTION	BY	CHK	APP'D
	26.04.30	AS-BUILT	황래종	안남후	박동영

CLIENT SK hynix

CONTRACTOR SK ecoplant

PROJECT NAME: M15X Ph3 Project

COMMODITY: TR

JOB NO.: 22330D

LINE NO.: 200A-TR-ST1-N-T4907

SH'T NO.: 01 / 01

REV.:

경고 : 본 도면은 SK HYNIX의 기업비밀 자료로서, 어떠한 경우에도 목적 외 사용, 복제, 제3자에게 공개, 누설 및 유출할 수 없으며, 회사는 유포자의 불법 사용으로 피해가 발생할 경우 유포자에게 민/형사상 책임을 요구할 수 있음.