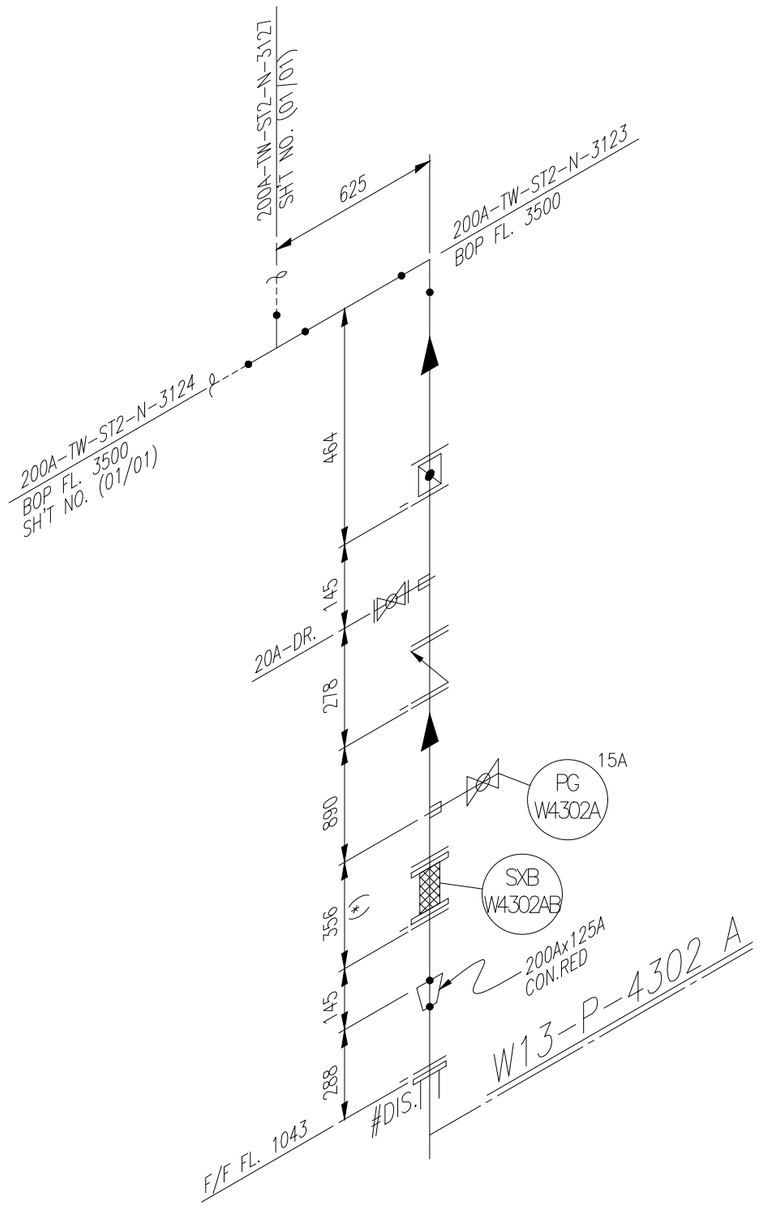



N

| ITEM | SIZE | Q'TY | DESCRIPTION |
|---|---|---|---|
| | | ST2 | |
| P | 200A | 2.4M | PIPE, STS 316TP, ERW, BE – SCH 10S |
| P | 125A | 0.2M | PIPE, STS 316TP, ERW, BE – SCH 10S |
| NP | 20A | 1EA | NIPPLE, STS 316TP, ERW, PBE – SCH 10S |
| NP1 | 15A | 1EA | NIPPLE, STS 316TP, ERW, TOE – SCH 40S |
| E90 | 200A | 1EA | ELBOW 90 DEG SR, STS316, ERW, BE – SCH 10S |
| T | 200A | 1EA | TEE EQUAL, STS316, ERW, BE – SCH 10S |
| RC | 200Ax125A | 1EA | REDUCER CON, STS316, ERW, BE – SCH 10S |
| HF | 20A | 1EA | COUPLING HALF, STSF316, SW – SCH 10S |
| HF | 15A | 1EA | COUPLING HALF, STSF316, SW – SCH 10S |
| VB | 20A | 1EA | BALL VALVE, KS 10K, RF FLG'D, BODY-STSF316 / |
| | | | TRIM-STS316 / SEAT-PTFE, FB, LEVER |
| VB1 | 15A | 1EA | BALL VALVE, KS 10K, SCR'D, BODY-STSF316 / |
| | | | TRIM-STS316 / SEAT-PTFE, FB, LEVER |
| VC8 | 200A | 1EA | CHECK VALVE, KS 10K, WAFER RF, BODY-SSC13 / |
| | | | TRIM-STS304, DUAL PLATE |
| VF | 200A | 1EA | BUTTERFLY VALVE, KS 10K, WAFER RF, BODY-GCD450 / |
| | | | TRIM-STS304 / EPDM-LINED, GEAR |
| F | 200A | 6EA | FLG SO, KS 10K, RF, STS316 |
| F | 125A | 1EA | FLG SO, KS 10K, RF, STS316 |
| F | 20A | 1EA | FLG SO, KS 10K, RF, STS316 |
| FB | 20A | 1EA | FLG BLIND, KS 10K, RF, STS316 |
| G | 200A | 6EA | GASKET, KS 10K, RF, PTFE+EPDM, 3.0MM TH'K |
| G | 125A | 1EA | GASKET, KS 10K, RF, PTFE+EPDM, 3.0MM TH'K |
| G | 20A | 2EA | GASKET, KS 10K, RF, PTFE+EPDM, 3.0MM TH'K |
| B | 200A | 2SET | MACHINE BOLT & NUTS :STS 304 / W WASHERS |
| B | 125A | 1SET | MACHINE BOLT & NUTS :STS 304 / W WASHERS |
| B | 20A | 2SET | MACHINE BOLT & NUTS :STS 304 / W WASHERS |
| BL | 200A | 2SET | MACHINE BOLT & NUTS :STS 304 / W WASHERS(SPECIAL) |
| FLXB | 200A | 1EA | FLEXIBLE JOINT(TPC STEEL TYPE) |
| PG | 15A | 1EA | PRESSURE GAUGE, NPT |

<NOTE>
1. (*) FIELD ADJUST

AS BUILT

* PIPE : P/P1 * 90° ELBOW : E90 * 45° ELBOW : E45 * TEE : T * RED.TEE : TR * STUB-IN : STU * REINFORCING PAD : RP * CON.RED : RC * ECC.RED : RE * CON.SWAGE : RCS/RCS1 * ECC.SWAGE : RES/RES1 * NIPPLE : NP/NP1/NP2 * CAP : CAP/CAP1 * PLUG : PLG * FULL COUPLING : FC * HALF COUPLING : HF/HF1
* STUB-IN : STU * SOCKET(HDPE/PVC) : SC * SADDLE(HDPE) : SD * FLANGE : F/F1 * GASKET : G/G1/G2 * BOLT & NUT : B/B1 * BLIND FLANGE : FB/FB1 * GATE VA. : VG/VG1/VG2 * BALL VA. : VB/VBLO/VB1/VB1LO/VB2/VB2LO * BUTTERFLY VA. : VF/VF4 * CHECK VA. : VC/VC1/VC2/VC3/VC4/VC5/VC6/VC7
* GLOBE VA. : VL/VL1/VL2 * DIAPHRAGM VA. : VD/VDLO * DAMPER : VP * QUICK COUPLING : SQC * FLEXIBLE JOINT(STEEL) : FLXB * FLEXIBLE JOINT(RUBBER) : FLXR * FLEXIBLE JOINT(STEEL_PTFE LINED) : FLXL * FLEXIBLE HOSE : FLXH * STEAM TRAP : ST * SPRAY NOZZLE : SPN * EMERGENCY SHOWER : SSH
* STRAINER(Y-TYPE) : YSTR * STRAINER(T-TYPE) : TSTR * STRAINER(BUCKET-TYPE) : BSTR * ANCHOR PLATE : STOP * BIRD SCREEN : BS * ISOLATION KIT : IK * UNLOADING BOX : UB * AIR TRAP : AT * LOTO : LOTO * SIGHT GLASS : SG * PRESSURE GAUGE : PG * SHILED : SH * SPECIAL BOLT & NUT : BL/BL1

CLIENT SK hynix

| INSULATION | CODE | N |
|---|---|---|
| | THICK. | – |
| | | |
| | | |
| | | |

| CONDITION | PRESS. (kg/cm2g) | TEMP. (°C) |
|---|---|---|
| DESIGN | 6.4 | 60 |
| OPERATING | 4 | AMB |
| | | |
| | | |

AREA W13
UNIT 1FA
REF. PLAN DWG. CJ-M15W13-PI-A30-010011-A
REF. P & ID CJ-M15W13-PR-A20-000025

| REV. NO. | DATE | DESCRIPTION | BY | CHK | APP'D |
|---|---|---|---|---|---|
| | 26.04.30 | AS-BUILT | 황래종 | 안남후 | 박동영 |

CONTRACTOR SK ecoplant
COMMODITY TW
LINE NO. 200A-TW-ST2-N-3123

PROJECT NAME M15X Ph3 Project
JOB NO. 22330D
SH'T NO. 01 / 01
REV.

경고 : 본 도면은 SK HYNIX의 기업비밀 자료로서, 어떠한 경우에도 목적 외 사용, 복제, 제3자에게 공개, 누설 및 유출할 수 없으며, 회사는 유포자의 불법 사용으로 피해가 발생할 경우 유포자에게 민/형사상 책임을 요구할 수 있음.