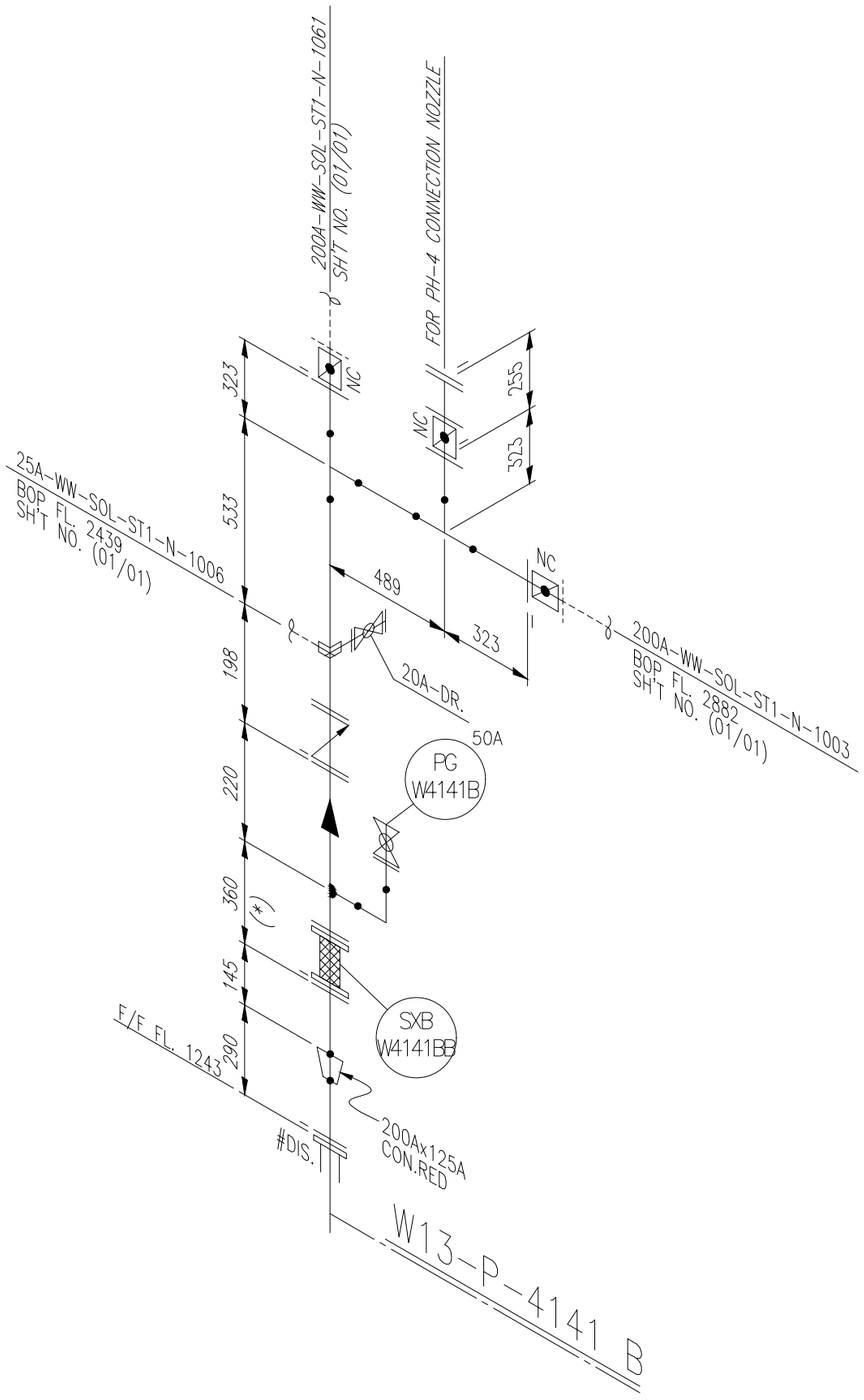


<NOTE>
1. (*) FIELD ADJUST

AS BUILT

SK ecoplant

ITEM	SIZE	Q'TY	DESCRIPTION
		ST1	
P	200A	2.2M	PIPE, STS 304TP, ERW, BE – SCH 10S
P	125A	0.2M	PIPE, STS 304TP, ERW, BE – SCH 10S
P	50A	0.2M	PIPE, STS 304TP, ERW, BE – SCH 10S
NP	20A	1EA	NIPPLE, STS 304TP, ERW, PBE – SCH 10S
E90	50A	1EA	ELBOW 90 DEG LR, STS304, ERW, BE – SCH 10S
T	200A	2EA	TEE EQUAL, STS304, ERW, BE – SCH 10S
RC	200Ax125A	1EA	REDUCER CON, STS304, ERW, BE – SCH 10S
STU	200Ax50A	1EA	STUB-IN BRANCH
HF	25A	1EA	COUPLING HALF, STSF304, SW – SCH 10S
HF	20A	1EA	COUPLING HALF, STSF304, SW – SCH 10S
VB	20A	1EA	BALL VALVE, KS 10K, RF FLG'D, BODY-STSF304 /
			TRIM-STS304 / SEAT-PTFE, FB, LEVER
VB	50A	1EA	BALL VALVE, KS 10K, RF FLG'D, BODY-SSC13 /
			TRIM-STS304 / SEAT-PTFE, FB, LEVER
VC8	200A	1EA	CHECK VALVE, KS 10K, WAFER RF, BODY-SSC13 /
			TRIM-STS304, DUAL PLATE
VF	200A	3EA	BUTTERFLY VALVE, KS 10K, WAFER RF, BODY-GCD450 /
			TRIM-STS304 / EPDM-LINED, GEAR
F	200A	9EA	FLG SO, KS 10K, RF, STS304
F	125A	1EA	FLG SO, KS 10K, RF, STS304
F	50A	1EA	FLG SO, KS 10K, RF, STS304
F	20A	1EA	FLG SO, KS 10K, RF, STS304
FB	200A	1EA	FLG BLIND, KS 10K, RF, STS304
FB	20A	1EA	FLG BLIND, KS 10K, RF, STS304
G	200A	11EA	GASKET, KS 10K, RF, PTFE+EPDM, 3.0MM TH'K
G	125A	1EA	GASKET, KS 10K, RF, PTFE+EPDM, 3.0MM TH'K
G	50A	1EA	GASKET, KS 10K, RF, PTFE+EPDM, 3.0MM TH'K
G	20A	2EA	GASKET, KS 10K, RF, PTFE+EPDM, 3.0MM TH'K
B	200A	3SET	MACHINE BOLT & NUTS :STS 304 / W WASHERS
B	125A	1SET	MACHINE BOLT & NUTS :STS 304 / W WASHERS
B	50A	1SET	MACHINE BOLT & NUTS :STS 304 / W WASHERS
B	20A	2SET	MACHINE BOLT & NUTS :STS 304 / W WASHERS
BL	200A	4SET	MACHINE BOLT & NUTS :STS 304 / W WASHERS(SPECIAL)
FLXB	200A	1EA	FLEXIBLE JOINT(TPC STEEL TYPE)
PG	50A	1EA	PRESSURE GAUGE, NPT
LOTO	200A	3EA	LOTO

* PIPE : P/P1 * 90° ELBOW : E90 * 45° ELBOW : E45 * TEE : T * RED.TEE : TR * STUB-IN : STU * REINFORCING PAD : RP * CON.RED : RC * ECC.RED : RE * CON.SWAGE : RCS/RCS1 * ECC.SWAGE : RES/RES1 * NIPPLE : NP/NP1/NP2 * CAP : CAP/CAP1 * PLUG : PLG * FULL COUPLING : FC * HALF COUPLING : HF/HF1
* STUB-IN : STU * SOCKET(HDPE/PVC) : SC * SADDLE(HDPE) : SD * FLANGE : F/F1 * GASKET : G/G1/G2 * BOLT & NUT : B/B1 * BLIND FLANGE : FB/FB1 * GATE VA. : VG/VG1/VG2 * BALL VA. : VB/VBLO/VB1/VB1LO/VB2/VB2LO * BUTTERFLY VA. : VF/VF4 * CHECK VA. : VC/VC1/VC2/VC3/VC4/VC5/VC6/VC7
* GLOBE VA. : VL/VL1/VL2 * DIAPHRAGM VA. : VD/VDLO * DAMPER : VP * QUICK COUPLING : SQC * FLEXIBLE JOINT(STEEL) : FLXB * FLEXIBLE JOINT(RUBBER) : FLXR * FLEXIBLE JOINT(STEEL_PTFE LINED) : FLXL * FLEXIBLE HOSE : FLXH * STEAM TRAP : ST * SPRAY NOZZLE : SPN * EMERGENCY SHOWER : SSH
* STRAINER(Y-TYPE) : YSTR * STRAINER(T-TYPE) : TSTR * STRAINER(BUCKET-TYPE) : BSTR * ANCHOR PLATE : STOP * BIRD SCREEN : BS * ISOLATION KIT : IK * UNLOADING BOX : UB * AIR TRAP : AT * LOTO : LOTO * SIGHT GLASS : SG * PRESSURE GAUGE : PG * SHILED : SH * SPECIAL BOLT & NUT : BL/BL1

CLIENT SK hynix

INSULATION	CODE	N
	THICK.	–

CONDITION	PRESS. (kg/cm2g)	TEMP. (°C)
DESIGN	6.4	62
OPERATING	4	34

AREA W13
UNIT 1FA
REF. PLAN DWG. CJ-M15W13-PI-A30-010008-A
REF. P & ID CJ-M15W13-PR-A20-000018

REV. NO.	DATE	DESCRIPTION	BY	CHK	APP'D
	26.04.30	AS-BUILT	황래종	안남후	박동영

CONTRACTOR SK ecoplant
PROJECT NAME M15X Ph3 Project
COMMODITY WW-SOL
JOB NO. 22330D
LINE NO. 200A-WW-SOL-ST1-N-1004
SH'T NO. 01 / 01
REV.

경고 : 본 도면은 SK HYNIX의 기업비밀 자료로서, 어떠한 경우에도 목적 외 사용, 복제, 제3자에게 공개, 누설 및 유출할 수 없으며, 회사는 유포자의 불법 사용으로 피해가 발생할 경우 유포자에게 민/형사상 책임을 요구할 수 있음.