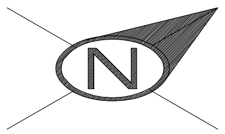

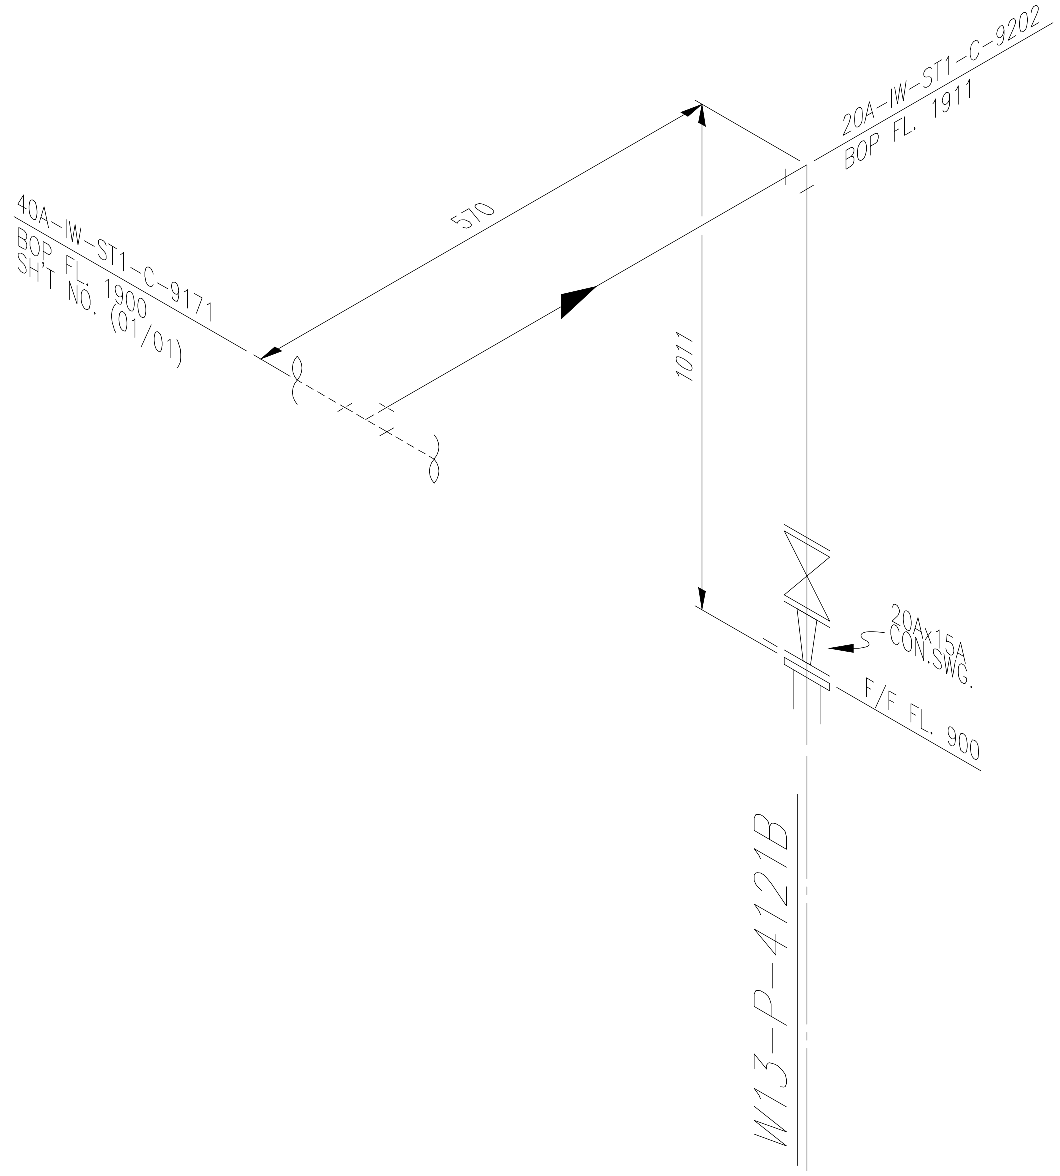

SK ecoplant

ITEM	SIZE	Q'TY	DESCRIPTION
		ST1	
P	20A	2.2M	PIPE, STS 304TP, ERW, PE – SCH 10S
E90	20A	1EA	ELBOW 90 DEG, STSF304, SW – SCH 10S
RCS	20Ax15A	1EA	SWAGE CON, STS304, ERW, BLE/PSE – SCH 10S
VG	20A	1EA	GATE VALVE, KS 10K, RF FLG'D, BODY-STSF304 /
			TRIM-STS304, BB / OS&Y, HANDWHEEL
F	20A	2EA	FLG SO, KS 10K, RF, STS304
F	15A	1EA	FLG SO, KS 10K, RF, STS304
G	20A	2EA	GASKET, KS 10K, RF, PTFE+EPDM, 3.0MM TH'K
G	15A	1EA	GASKET, KS 10K, RF, PTFE+EPDM, 3.0MM TH'K
B	20A	2SET	MACHINE BOLT & NUTS :STS 304 / W WASHERS
B	15A	1SET	MACHINE BOLT & NUTS :STS 304 / W WASHERS
IN	25tX20A	1.9M	관 보온재(고무발포)
IN	25tX15A	0.3M	관 보온재(고무발포)

<NOTE>
1. (*) FIELD ADJUST

AS BUILT

* PIPE : P/P1   * 90° ELBOW : E90   * 45° ELBOW : E45   * TEE : T   * RED.TEE : TR   * STUB-IN : STU   * REINFORCING PAD : RP   * CON.RED : RC   * ECC.RED : RE   * CON.SWAGE : RCS/RCS1   * ECC.SWAGE : RES/RES1   * NIPPLE : NP/NP1/NP2   * CAP : CAP/CAP1   * PLUG : PLG   * FULL COUPLING : FC   * HALF COUPLING : HF/HF1
* STUB-IN : STU   * SOCKET(HDPE/PVC) : SC   * SADDLE(HDPE) : SD   * FLANGE : F/F1   * GASKET : G/G1/G2   * BOLT & NUT : B/B1   * BLIND FLANGE : FB/FB1   * GATE VA. : VG/VG1/VG2   * BALL VA. : VB/VBLO/VB1/VB1LO/VB2/VB2LO   * BUTTERFLY VA. : VF/VF4   * CHECK VA. : VC/VC1/VC2/VC3/VC4/VC5/VC6/VC7
* GLOBE VA. : VL/VL1/VL2   * DIAPHRAGM VA. : VD/VDLO   * DAMPER : VP   * QUICK COUPLING : SQC   * FLEXIBLE JOINT(STEEL) : FLXB   * FLEXIBLE JOINT(RUBBER) : FLXR   * FLEXIBLE JOINT(STEEL_PTFE LINED) : FLXL   * FLEXIBLE HOSE : FLXH   * STEAM TRAP : ST   * SPRAY NOZZLE : SPN   * EMERGENCY SHOWER : SSH
* STRAINER(Y-TYPE) : YSTR   * STRAINER(T-TYPE) : TSTR   * STRAINER(BUCKET-TYPE) : BSTR   * ANCHOR PLATE : STOP   * BIRD SCREEN : BS   * ISOLATION KIT : IK   * UNLOADING BOX : UB   * AIR TRAP : AT   * LOTO : LOTO   * SIGHT GLASS : SG   * PRESSURE GAUGE : PG   * SHILED : SH   * SPECIAL BOLT & NUT : BL/BL1

CLIENT
SK hynix

INSULATION	CODE	C	CONDITION	PRESS. (kg/cm2g)	TEMP. (°C)	AREA	W13
	THICK.	25	DESIGN	13.5	60	UNIT	1FA
			OPERATING	10	AMB	REF. PLAN DWG.	CJ-M15W13-PI-A30-010015-A
						REF. P & ID	CJ-M15W13-PR-A20-000081

REV. NO.	DATE	DESCRIPTION	BY	CHK	APP'D
	26.04.30	AS-BUILT	황래종	안남후	박동영

CONTRACTOR SK ecoplant	PROJECT NAME M15X Ph3 Project
COMMODITY IW	JOB NO. 22330D
LINE NO. 20A-IW-ST1-C-9202	SH'T NO. 01 / 01 — REV.

경고 : 본 도면은 SK HYNIX의 기업비밀 자료로서, 어떠한 경우에도 목적 외 사용, 복제, 제3자에게 공개, 누설 및 유출할 수 없으며, 회사는 유포자의 불법 사용으로 피해가 발생할 경우 유포자에게 민/형사상 책임을 요구할 수 있음.