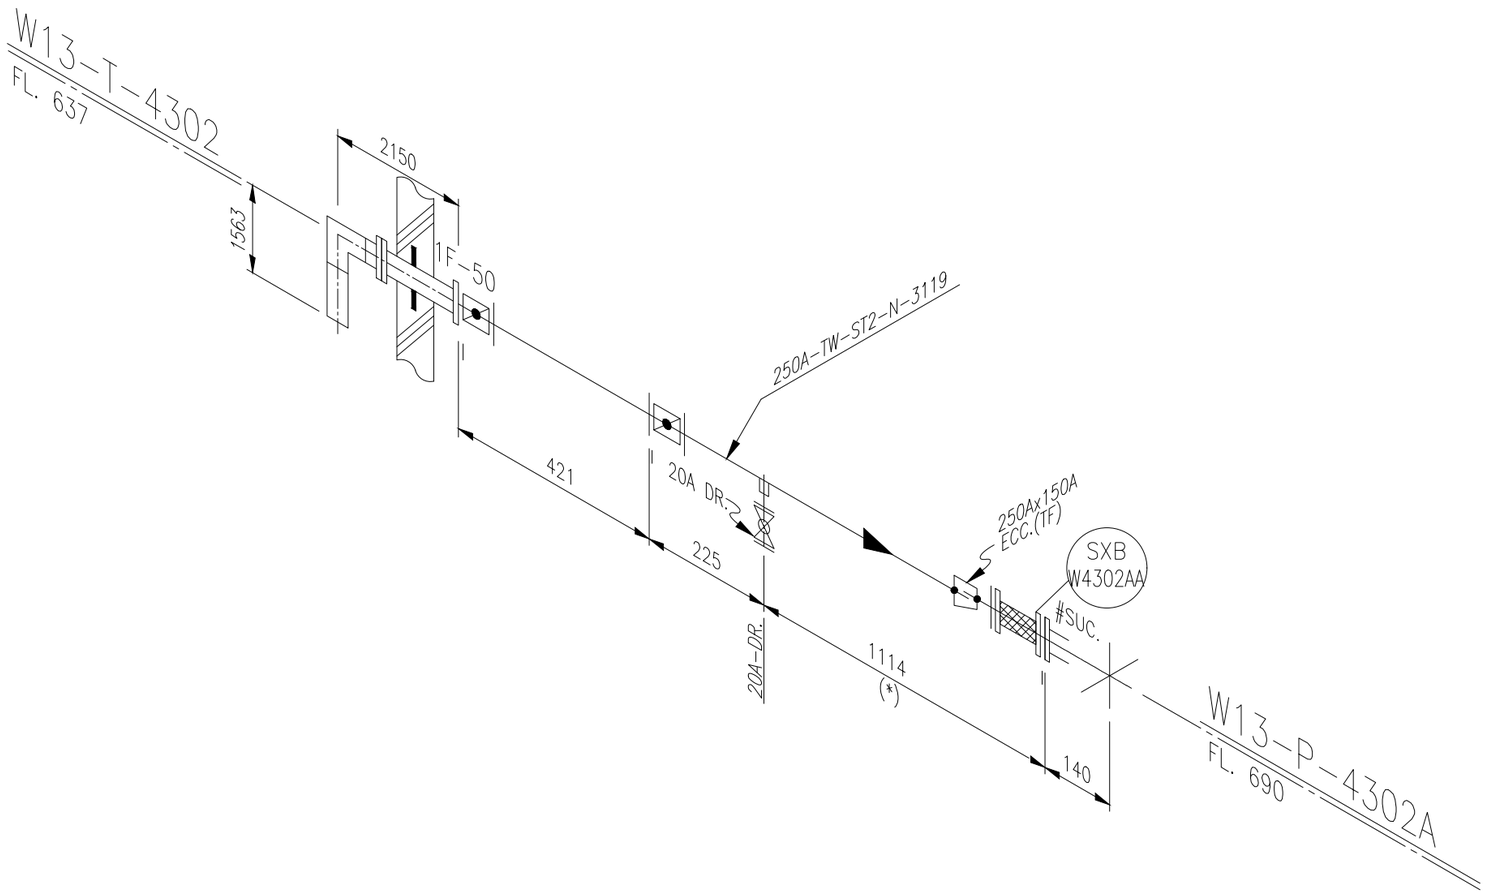


<NOTE>
1. (*) FIELD ADJUST

AS BUILT

ITEM	SIZE	Q'TY	DESCRIPTION
		ST2	
P	250A	1.4M	PIPE, STS 316TP, ERW, BE – SCH 10S
P	150A	0.1M	PIPE, STS 316TP, ERW, BE – SCH 10S
NP	20A	1EA	NIPPLE, STS 316TP, ERW, PBE – SCH 10S
RE	250Ax150A	1EA	REDUCER ECC, STS316, ERW, BE – SCH 10S
HF	20A	1EA	COUPLING HALF, STSF316, SW – SCH 10S
VB	20A	1EA	BALL VALVE, KS 10K, RF FLG'D, BODY–STSF316 /
			TRIM–STS316 / SEAT–PTFE, FB, LEVER
VF	250A	2EA	BUTTERFLY VALVE, KS 10K, WAFER RF, BODY–GCD450 /
			TRIM–STS304 / EPDM–LINED, GEAR
F	250A	3EA	FLG SO, KS 10K, RF, STS316
F	150A	1EA	FLG SO, KS 10K, RF, STS316
F	20A	1EA	FLG SO, KS 10K, RF, STS316
FB	20A	1EA	FLG BLIND, KS 10K, RF, STS316
G	250A	4EA	GASKET, KS 10K, RF, PTFE+EPDM, 3.0MM TH'K
G	150A	2EA	GASKET, KS 10K, RF, PTFE+EPDM, 3.0MM TH'K
G	20A	2EA	GASKET, KS 10K, RF, PTFE+EPDM, 3.0MM TH'K
B	150A	2SET	MACHINE BOLT & NUTS :STS 304 / W WASHERS
B	20A	2SET	MACHINE BOLT & NUTS :STS 304 / W WASHERS
BL	250A	2SET	MACHINE BOLT & NUTS :STS 304 / W WASHERS(SPECIAL)
FLXB	150A	1EA	FLEXIBLE JOINT(TPC STEEL TYPE)
		ST1	
P	250A	1.6M	PIPE, STS 304TP, ERW, BE – SCH 10S
F1	250A	2EA	FLG SO, KS 10K, FF, STS304
G1	250A	1EA	GASKET, KS 10K, FF, PTFE+EPDM, 3.0MM TH'K
B	250A	1SET	MACHINE BOLT & NUTS :STS 304 / W WASHERS
STOP	250A	1EA	ANCHOR PLATE
		FR1	
P2	250A	2.1M	PIPE, FRP(MANUFACTURER STD), PE/BUTT–JOINT, 6.0T
E90A	250A	1EA	ELBOW 90 DEG, FRP(MANUFACTURER STD), BUTT–JOINT, 6.0T
F2	250A	1EA	FLG, KS 10K, FF, FRP(MANUFACTURER STD), BUTT–JOINT

* PIPE : P/P1 * 90° ELBOW : E90 * 45° ELBOW : E45 * TEE : T * RED.TEE : TR * STUB-IN : STU * REINFORCING PAD : RP * CON.RED : RC * ECC.RED : RE * CON.SWAGE : RCS/RCS1 * ECC.SWAGE : RES/RES1 * NIPPLE : NP/NP1/NP2 * CAP : CAP/CAP1 * PLUG : PLG * FULL COUPLING : FC * HALF COUPLING : HF/HF1
* STUB-IN : STU * SOCKET(HDPE/PVC) : SC * SADDLE(HDPE) : SD * FLANGE : F/F1 * GASKET : G/G1/G2 * BOLT & NUT : B/B1 * BLIND FLANGE : FB/FB1 * GATE VA. : VG/VG1/VG2 * BALL VA. : VB/VBL0/VB1/VB1L0/VB2/VB2L0 * BUTTERFLY VA. : VF/VF4 * CHECK VA. : VC/VC1/VC2/VC3/VC4/VC5/VC6/VC7
* GLOBE VA. : VL/VL1/VL2 * DIAPHRAGM VA. : VD/VDL0 * DAMPER : VP * QUICK COUPLING : SQC * FLEXIBLE JOINT(STEEL) : FLXB * FLEXIBLE JOINT(RUBBER) : FLXR * FLEXIBLE JOINT(STEEL_PTFE LINED) : FLXL * FLEXIBLE HOSE : FLXH * STEAM TRAP : ST * SPRAY NOZZLE : SPN * EMERGENCY SHOWER : SSH
* STRAINER(Y-TYPE) : YSTR * STRAINER(T-TYPE) : TSTR * STRAINER(BUCKET-TYPE) : BSTR * ANCHOR PLATE : STOP * BIRD SCREEN : BS * ISOLATION KIT : IK * UNLOADING BOX : UB * AIR TRAP : AT * LOTO : LOTO * SIGHT GLASS : SG * PRESSURE GAUGE : PG * SHILED : SH * SPECIAL BOLT & NUT : BL/BL1

CLIENT SK hynix

INSULATION	CODE	N	CONDITION	PRESS. (kg/cm2g)	TEMP. (°C)
	THICK.	–	DESIGN	1.4	60
			OPERATING	ATM	AMB

AREA W13
UNIT 1FA
REF. PLAN DWG. CJ–M15W13–PI–A30–010011–A
REF. P & ID CJ–M15W13–PR–A20–000025

REV. NO.	DATE	DESCRIPTION	BY	CHK	APP'D
	26.04.30	AS–BUILT	황래종	안남후	박동영

CONTRACTOR SK ecoplant
PROJECT NAME M15X Ph3 Project
COMMODITY TW
JOB NO. 22330D
LINE NO. 250A–TW–ST2–N–3119
SH'T NO. 01 / 01
REV.

경고 : 본 도면은 SK HYNIX의 기업비밀 자료로서, 어떠한 경우에도 목적 외 사용, 복제, 제3자에게 공개, 누설 및 유출할 수 없으며, 회사는 유포자의 불법 사용으로 피해가 발생할 경우 유포자에게 민/형사상 책임을 요구할 수 있음.