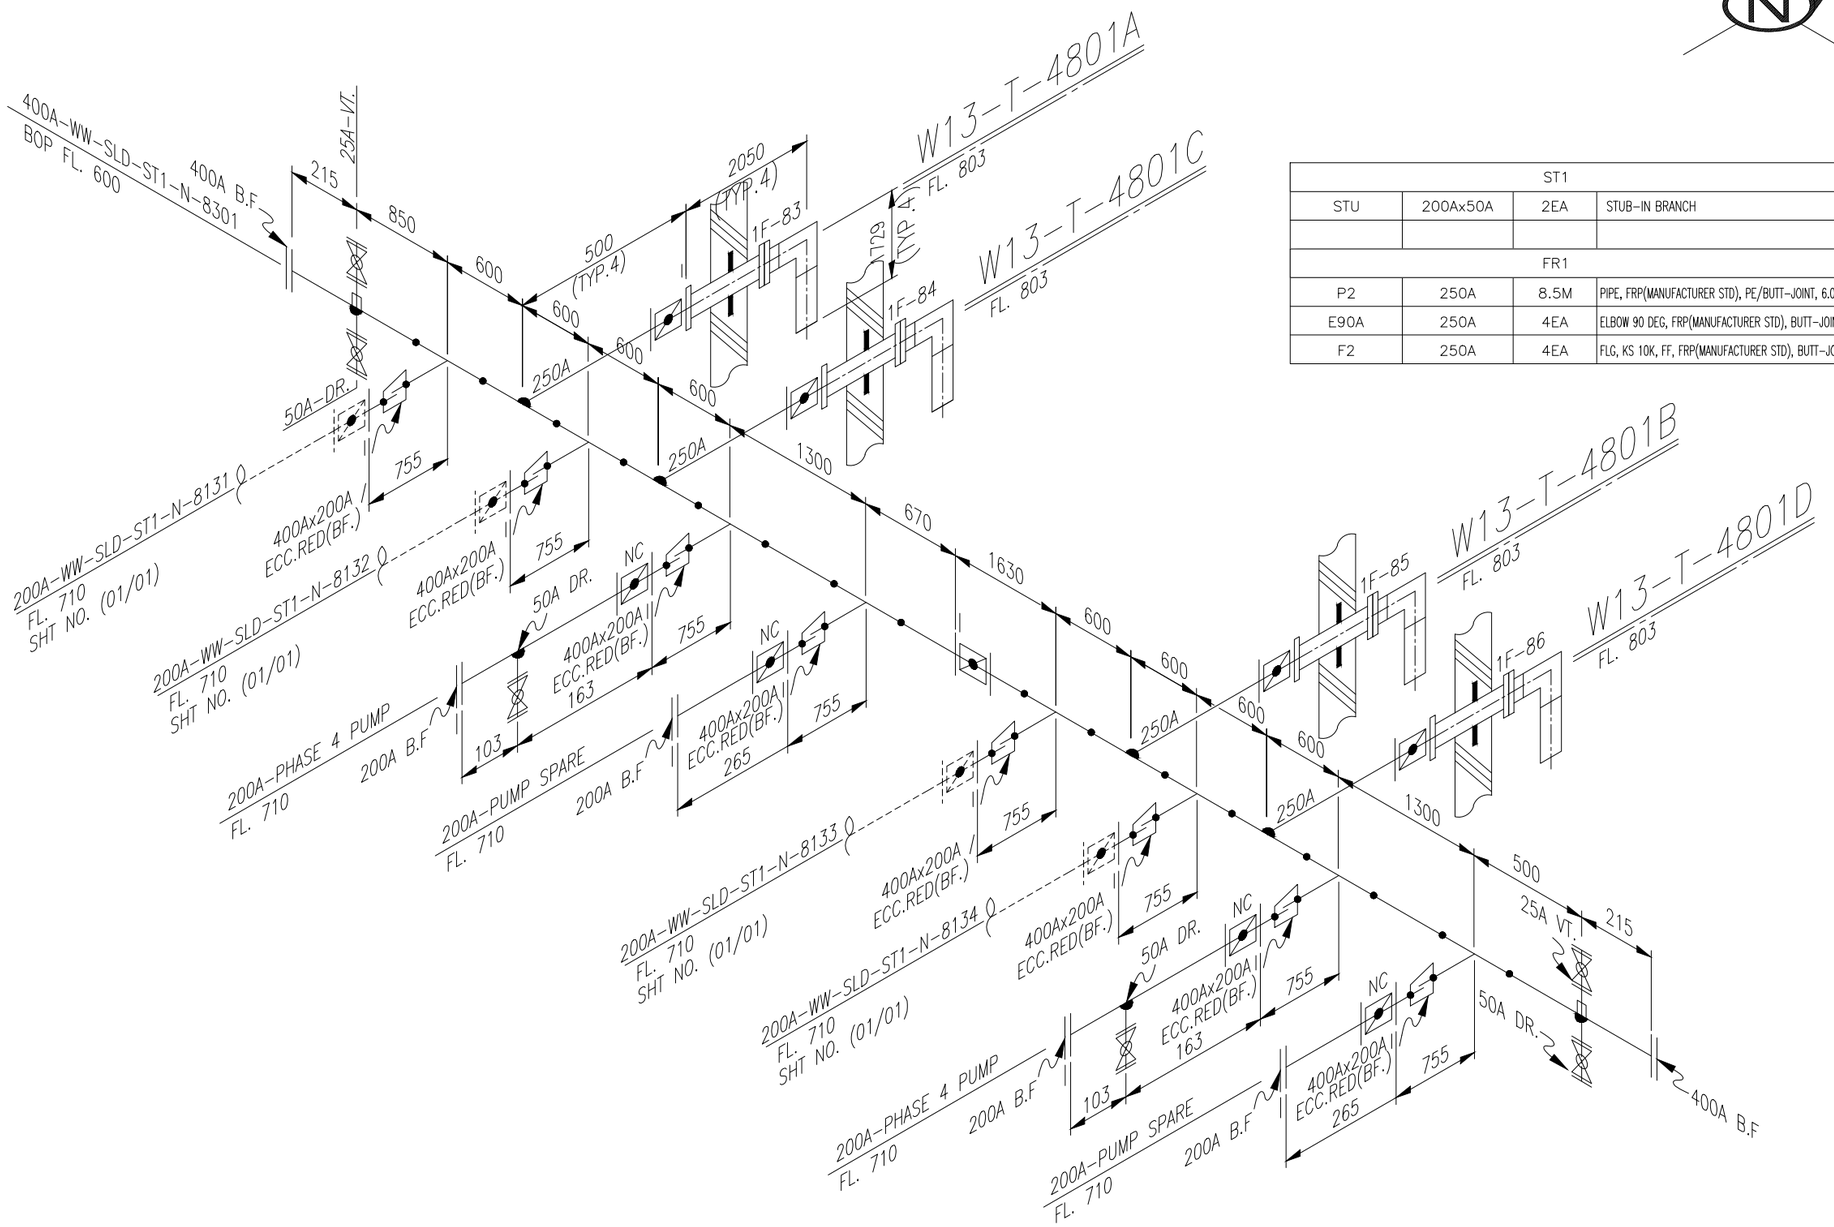


ST1			
STU	200Ax50A	2EA	STUB-IN BRANCH
FR1			
P2	250A	8.5M	PIPE, FRP(MANUFACTURER STD), PE/BUTT-JOINT, 6.0T
E90A	250A	4EA	ELBOW 90 DEG, FRP(MANUFACTURER STD), BUTT-JOINT, 6.0T
F2	250A	4EA	FLG, KS 10K, FF, FRP(MANUFACTURER STD), BUTT-JOINT

<NOTE>
1. (*) FIELD ADJUST

AS BUILT

SK ecoplant

ITEM	SIZE	Q'TY	DESCRIPTION
ST1			
P	400A	6.7M	PIPE, STS 304TP, ERW, BE – SCH 10S
P	250A	1.6M	PIPE, STS 304TP, ERW, BE – SCH 10S
P	200A	0.6M	PIPE, STS 304TP, ERW, BE – SCH 10S
P	50A	0.4M	PIPE, STS 304TP, ERW, BE – SCH 10S
NP	25A	2EA	NIPPLE, STS 304TP, ERW, PBE – SCH 10S
T	400A	8EA	TEE EQUAL, STS304, ERW, BE – SCH 10S
RE	400Ax200A	8EA	REDUCER ECC, STS304, ERW, BE – SCH 10S
STU	400Ax250A	4EA	STUB-IN BRANCH
STU	400Ax50A	2EA	STUB-IN BRANCH
HF	25A	2EA	COUPLING HALF, STSF304, SW – SCH 10S
VB	25A	2EA	BALL VALVE, KS 10K, RF FLG'D, BODY-STSF304 /
			TRIM-STS304 / SEAT-PTFE, FB, LEVER
VB	50A	4EA	BALL VALVE, KS 10K, RF FLG'D, BODY-SSC13 /
			TRIM-STS304 / SEAT-PTFE, FB, LEVER
VF	400A	1EA	BUTTERFLY VALVE, KS 10K, WAFER RF, BODY-GCD450 /
			TRIM-STS304 / EPDM-LINED, GEAR
VF	250A	4EA	BUTTERFLY VALVE, KS 10K, WAFER RF, BODY-GCD450 /
			TRIM-STS304 / EPDM-LINED, GEAR
VF	200A	4EA	BUTTERFLY VALVE, KS 10K, WAFER RF, BODY-GCD450 /
			TRIM-STS304 / EPDM-LINED, GEAR
F	400A	4EA	FLG SO, KS 10K, RF, STS304
F	250A	4EA	FLG SO, KS 10K, RF, STS304
F	200A	16EA	FLG SO, KS 10K, RF, STS304
F	50A	4EA	FLG SO, KS 10K, RF, STS304
F	25A	2EA	FLG SO, KS 10K, RF, STS304
FB	400A	2EA	FLG BLIND, KS 10K, RF, STS304
FB	200A	4EA	FLG BLIND, KS 10K, RF, STS304
FB	50A	4EA	FLG BLIND, KS 10K, RF, STS304
FB	25A	2EA	FLG BLIND, KS 10K, RF, STS304
G	400A	4EA	GASKET, KS 10K, RF, PTFE+EPDM, 3.0MM TH'K
G	250A	8EA	GASKET, KS 10K, RF, PTFE+EPDM, 3.0MM TH'K
G	200A	16EA	GASKET, KS 10K, RF, PTFE+EPDM, 3.0MM TH'K
G	50A	8EA	GASKET, KS 10K, RF, PTFE+EPDM, 3.0MM TH'K
G	25A	4EA	GASKET, KS 10K, RF, PTFE+EPDM, 3.0MM TH'K
B	400A	2SET	MACHINE BOLT & NUTS :STS 304 / W WASHERS
B	200A	4SET	MACHINE BOLT & NUTS :STS 304 / W WASHERS
B	50A	8SET	MACHINE BOLT & NUTS :STS 304 / W WASHERS
B	25A	4SET	MACHINE BOLT & NUTS :STS 304 / W WASHERS
BL	400A	1SET	MACHINE BOLT & NUTS :STS 304 / W WASHERS(SPECIAL)
BL	250A	4SET	MACHINE BOLT & NUTS :STS 304 / W WASHERS(SPECIAL)
BL	200A	8SET	MACHINE BOLT & NUTS :STS 304 / W WASHERS(SPECIAL)
ST1			
P	250A	6.6M	PIPE, STS 304TP, ERW, BE – SCH 10S
F1	250A	8EA	FLG SO, KS 10K, FF, STS304
G1	250A	4EA	GASKET, KS 10K, FF, PTFE+EPDM, 3.0MM TH'K
B	250A	4SET	MACHINE BOLT & NUTS :STS 304 / W WASHERS
STOP	250A	4EA	ANCHOR PLATE

* PIPE : P/P1 * 90° ELBOW : E90 * 45° ELBOW : E45 * TEE : T * RED.TEE : TR * STUB-IN : STU * REINFORCING PAD : RP * CON.RED : RC * ECC.RED : RE * CON.SWAGE : RCS/RCS1 * ECC.SWAGE : RES/RES1 * NIPPLE : NP/NP1/NP2 * CAP : CAP/CAP1 * PLUG : PLG * FULL COUPLING : FC * HALF COUPLING : HF/HF1
* STUB-IN : STU * SOCKET(HDPE/PVC) : SC * SADDLE(HDPE) : SD * FLANGE : F/F1 * GASKET : G/G1/G2 * BOLT & NUT : B/B1 * BLIND FLANGE : FB/FB1 * GATE VA. : VG/VG1/VG2 * BALL VA. : VB/VBL0/VB1/VB1L0/VB2/VB2L0 * BUTTERFLY VA. : VF/VF4 * CHECK VA. : VC/VC1/VC2/VC3/VC4/VC5/VC6/VC7
* GLOBE VA. : VL/VL1/VL2 * DIAPHRAGM VA. : VD/VDL0 * DAMPER : VP * QUICK COUPLING : SQC * FLEXIBLE JOINT(STEEL) : FLXB * FLEXIBLE JOINT(RUBBER) : FLXR * FLEXIBLE JOINT(STEEL_PTFE LINED) : FLXL * FLEXIBLE HOSE : FLXH * STEAM TRAP : ST * SPRAY NOZZLE : SPN * EMERGENCY SHOWER : SSH
* STRAINER(Y-TYPE) : YSTR * STRAINER(T-TYPE) : TSTR * STRAINER(BUCKET-TYPE) : BSTR * ANCHOR PLATE : STOP * BIRD SCREEN : BS * ISOLATION KIT : IK * UNLOADING BOX : UB * AIR TRAP : AT * LOTO : LOTO * SIGHT GLASS : SG * PRESSURE GAUGE : PG * SHILED : SH * SPECIAL BOLT & NUT : BL/BL1

INSULATION	CODE	N
	THICK.	–

CONDITION	PRESS. (kg/cm2g)	TEMP. (°C)
DESIGN	1.4	60
OPERATING	ATM	AMB

AREA W13
UNIT 1FA
REF. PLAN DWG. CJ-M15W13-PI-A30-010015-A
REF. P & ID CJ-M15W13-PR-A20-000034

REV. NO.	DATE	DESCRIPTION	BY	CHK	APP'D
	26.04.30	AS-BUILT	황래종	안남후	박동영

CLIENT SK hynix

CONTRACTOR SK ecoplant

PROJECT NAME: M15X Ph3 Project

COMMODITY: WW-SLD

JOB NO.: 22330D

LINE NO.: 400A-WW-SLD-ST1-N-8301

SH'T NO.: 01 / 01

REV.:

경고 : 본 도면은 SK HYNIX의 기업비밀 자료로서, 어떠한 경우에도 목적 외 사용, 복제, 제3자에게 공개, 누설 및 유출할 수 없으며, 회사는 유포자의 불법 사용으로 피해가 발생할 경우 유포자에게 민/형사상 책임을 요구할 수 있음.