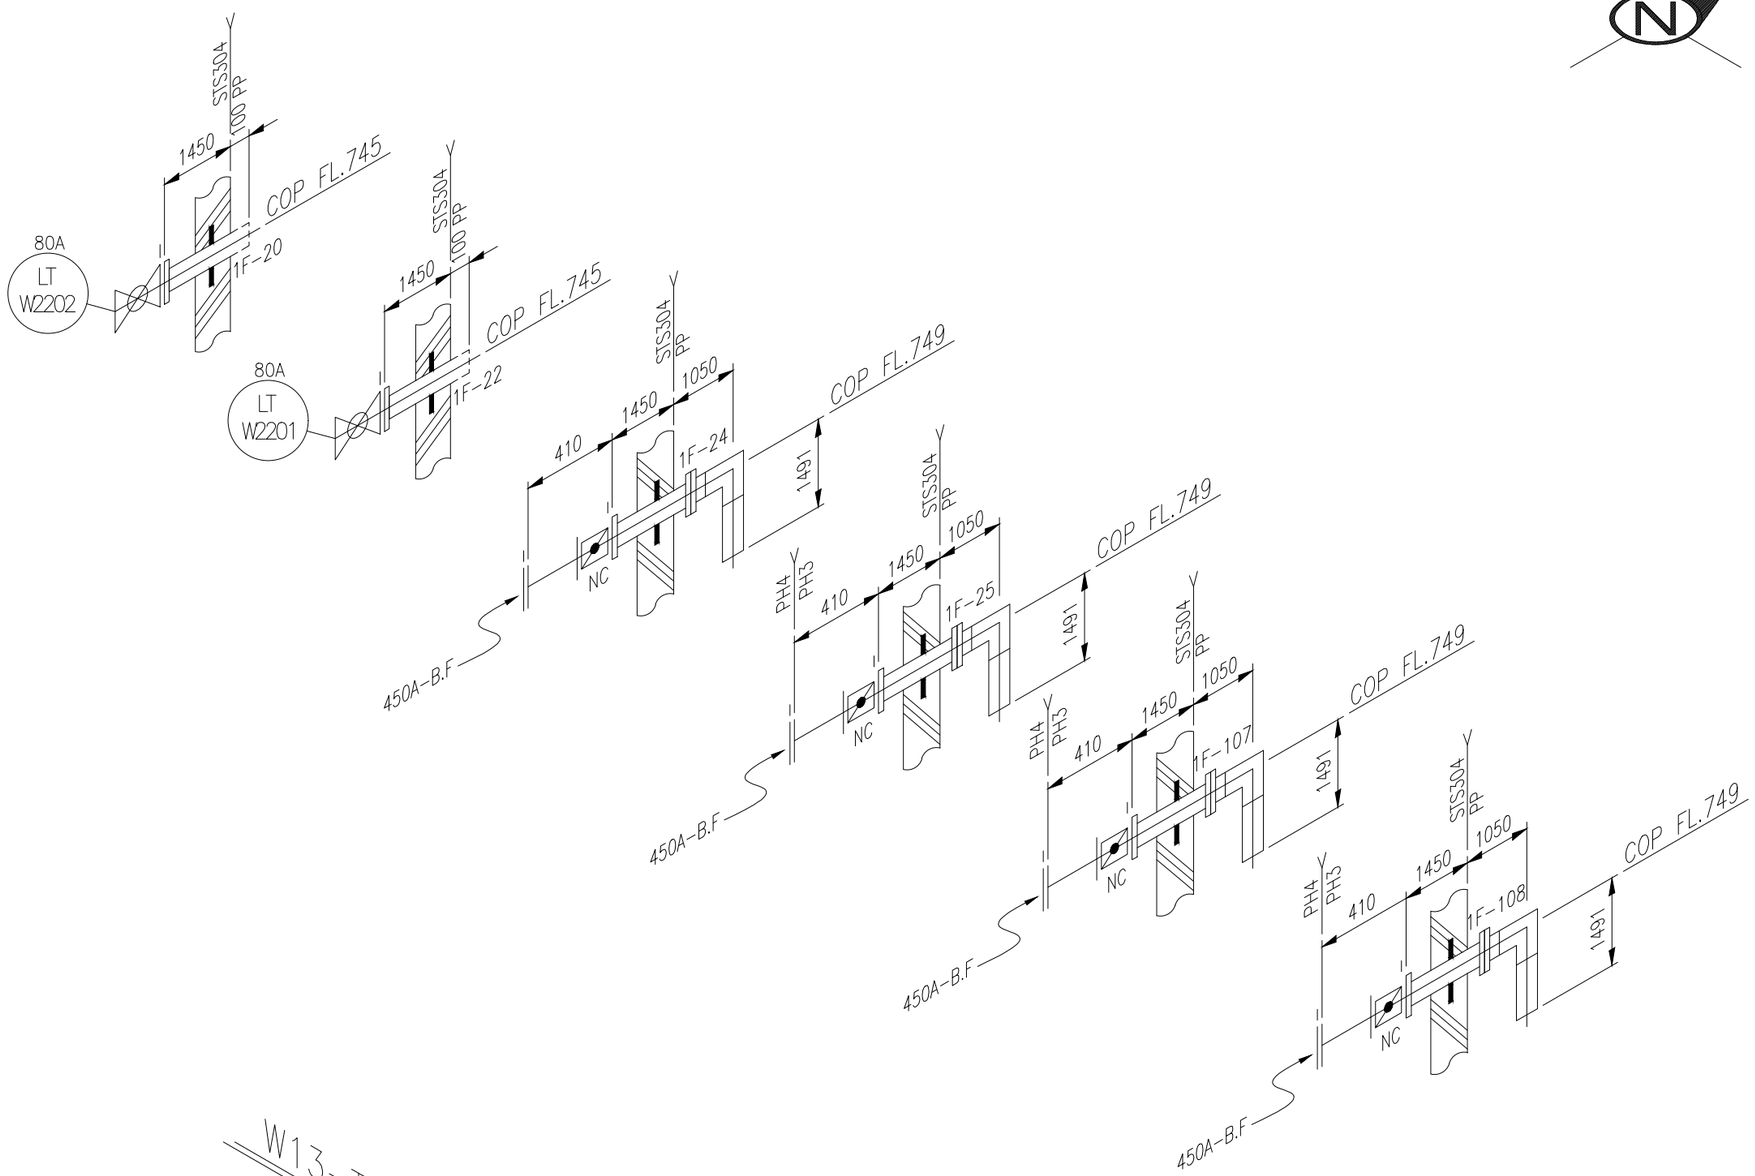


<NOTE>
1. (*) FIELD ADJUST

AS BUILT

SK ecoplant

ITEM	SIZE	Q'TY	DESCRIPTION
		ST1	
P	450A	1.0M	PIPE, STS 304TP, ERW, BE – SCH 10S
VB	80A	2EA	BALL VALVE, KS 10K, RF FLG'D, BODY–SSC13 /
			TRIM–STS304 / SEAT–PTFE, FB, LEVER
VF	450A	4EA	BUTTERFLY VALVE, KS 10K, WAFER RF, BODY–GCD450 /
			TRIM–STS304 / EPDM–LINED, GEAR
F	450A	8EA	FLG SO, KS 10K, RF, STS304
FB	450A	4EA	FLG BLIND, KS 10K, RF, STS304
G	450A	12EA	GASKET, KS 10K, RF, PTFE+EPDM, 3.0MM TH'K
G	80A	2EA	GASKET, KS 10K, RF, PTFE+EPDM, 3.0MM TH'K
B	450A	4SET	MACHINE BOLT & NUTS :STS 304 / W WASHERS
B	80A	2SET	MACHINE BOLT & NUTS :STS 304 / W WASHERS
BL	450A	4SET	MACHINE BOLT & NUTS :STS 304 / W WASHERS(SPECIAL)
LOTO	450A	4EA	LOTO
		ST1	
P	450A	6.6M	PIPE, STS 304TP, ERW, BE – SCH 10S
P	80A	3.1M	PIPE, STS 304TP, ERW, BE – SCH 10S
F1	450A	8EA	FLG SO, KS 10K, FF, STS304
F1	80A	2EA	FLG SO, KS 10K, FF, STS304
G1	450A	4EA	GASKET, KS 10K, FF, PTFE+EPDM, 3.0MM TH'K
B	450A	4EA	MACHINE BOLT & NUTS :STS 304 / W WASHERS
STOP	450A	4EA	ANCHOR PLATE
STOP	80A	2EA	ANCHOR PLATE
		FR1	
P2	450A	9.4M	PIPE, FRP(MANUFACTURER STD), PE/BUTT–JOINT, 8.0T
E90A	450A	4EA	ELBOW 90 DEG, FRP(MANUFACTURER STD), BUTT–JOINT, 8.0T
F2	450A	4EA	FLG, KS 10K, FF, FRP(MANUFACTURER STD), BUTT–JOINT

* PIPE : P/P1 * 90° ELBOW : E90 * 45° ELBOW : E45 * TEE : T * RED.TEE : TR * STUB-IN : STU * REINFORCING PAD : RP * CON.RED : RC * ECC.RED : RE * CON.SWAGE : RCS/RCS1 * ECC.SWAGE : RES/RES1 * NIPPLE : NP/NP1/NP2 * CAP : CAP/CAP1 * PLUG : PLG * FULL COUPLING : FC * HALF COUPLING : HF/HF1
* STUB-IN : STU * SOCKET(HDPE/PVC) : SC * SADDLE(HDPE) : SD * FLANGE : F/F1 * GASKET : G/G1/G2 * BOLT & NUT : B/B1 * BLIND FLANGE : FB/FB1 * GATE VA. : VG/VG1/VG2 * BALL VA. : VB/VBLO/VB1/VB1LO/VB2/VB2LO * BUTTERFLY VA. : VF/VF4 * CHECK VA. : VC/VC1/VC2/VC3/VC4/VC5/VC6/VC7
* GLOBE VA. : VL/VL1/VL2 * DIAPHRAGM VA. : VD/VDLO * DAMPER : VP * QUICK COUPLING : SQC * FLEXIBLE JOINT(STEEL) : FLXB * FLEXIBLE JOINT(RUBBER) : FLXR * FLEXIBLE JOINT(STEEL_PTFE LINED) : FLXL * FLEXIBLE HOSE : FLXH * STEAM TRAP : ST * SPRAY NOZZLE : SPN * EMERGENCY SHOWER : SSH
* STRAINER(Y-TYPE) : YSTR * STRAINER(T-TYPE) : TSTR * STRAINER(BUCKET-TYPE) : BSTR * ANCHOR PLATE : STOP * BIRD SCREEN : BS * ISOLATION KIT : IK * UNLOADING BOX : UB * AIR TRAP : AT * LOTO : LOTO * SIGHT GLASS : SG * PRESSURE GAUGE : PG * SHILED : SH * SPECIAL BOLT & NUT : BL/BL1

CLIENT SK hynix

INSULATION	CODE	N
	THICK.	–

CONDITION	PRESS. (kg/cm2g)	TEMP. (°C)
DESIGN	1.4	60
OPERATING	ATM	AMB

AREA W13
UNIT 1FA
REF. PLAN DWG. CJ–M15W13–PI–A30–010009–A
REF. P & ID CJ–M15W13–PR–A20–000011

REV. NO.	DATE	DESCRIPTION	BY	CHK	APP'D
	26.04.30	AS–BUILT	황래종	안남후	박동영

CONTRACTOR SK ecoplant
PROJECT NAME M15X Ph3 Project
COMMODITY TR
JOB NO. 22330D
LINE NO. 450A–TR–ST1–N–T4221
SH'T NO. 01 / 01
REV.

경고 : 본 도면은 SK HYNIX의 기업비밀 자료로서, 어떠한 경우에도 목적 외 사용, 복제, 제3자에게 공개, 누설 및 유출할 수 없으며, 회사는 유포자의 불법 사용으로 피해가 발생할 경우 유포자에게 민/형사상 책임을 요구할 수 있음.