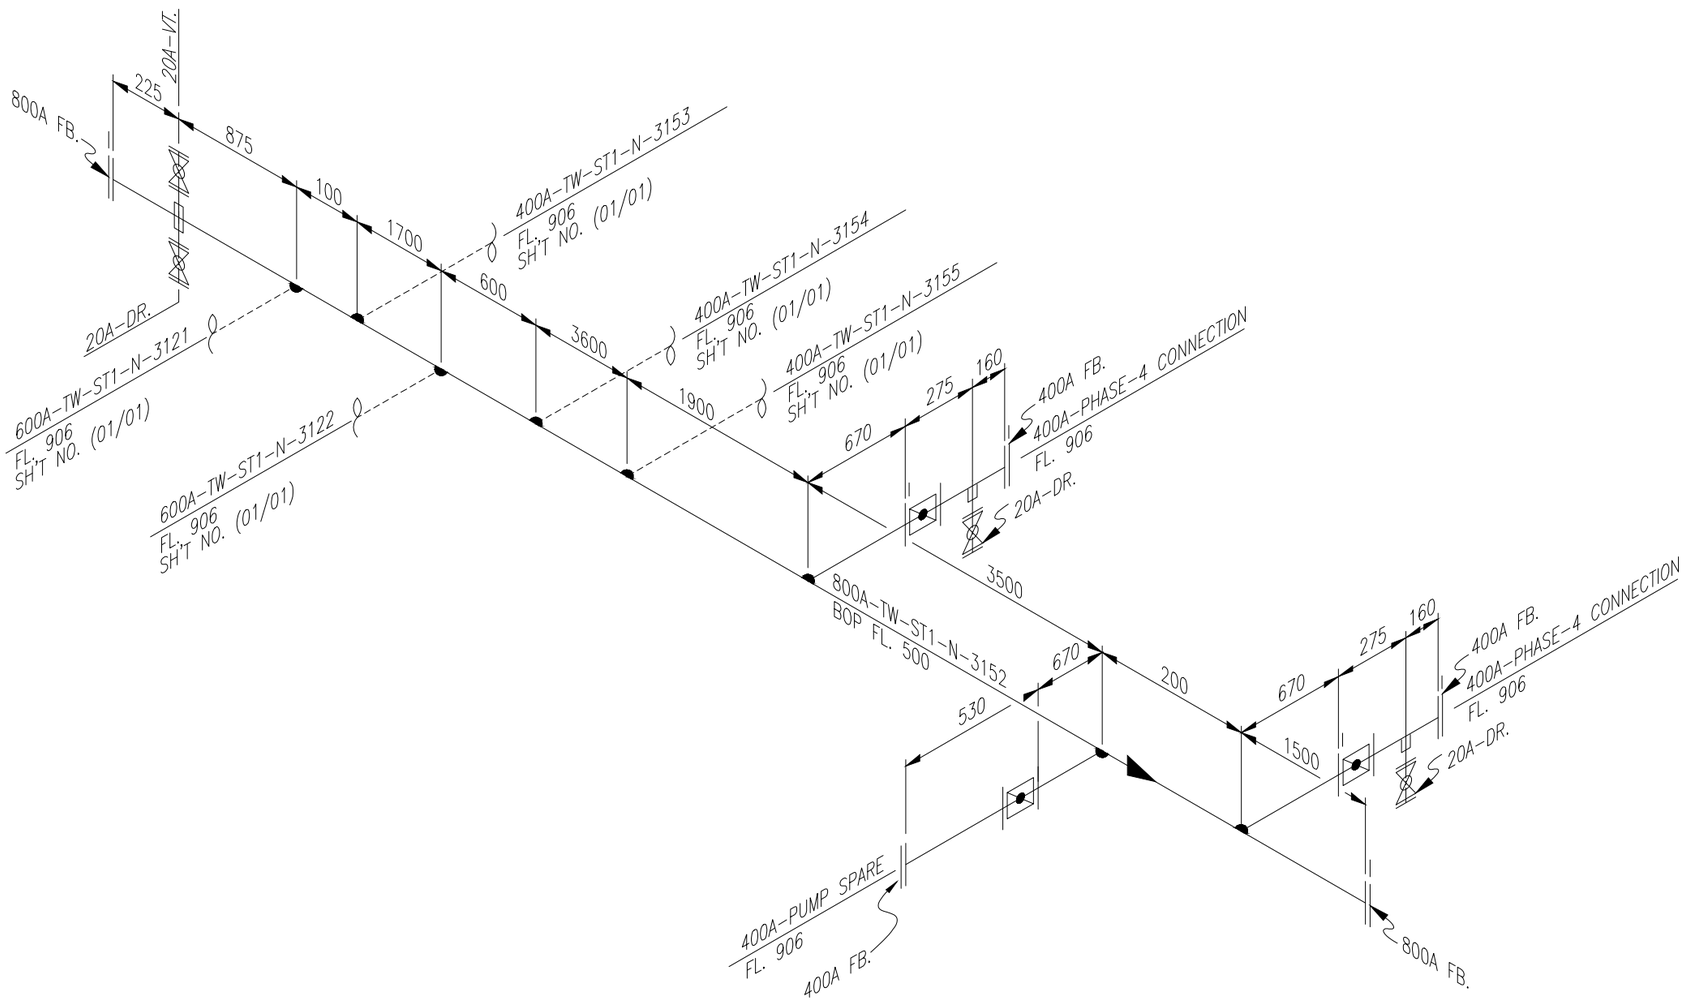


ITEM	SIZE	Q'TY	DESCRIPTION
		ST1	
P	800A	14.2M	PIPE, STS 304TP, ERW, BE – SCH 10S
P	400A	3.4M	PIPE, STS 304TP, ERW, BE – SCH 10S
NP	20A	3EA	NIPPLE, STS 304TP, ERW, PBE – SCH 10S
STU	800Ax600A	2EA	STUB-IN BRANCH
STU	800Ax400A	6EA	STUB-IN BRANCH
HF	20A	4EA	COUPLING HALF, STSF304, SW – SCH 10S
VB	20A	4EA	BALL VALVE, KS 10K, RF FLG'D, BODY-STSF304 /
			TRIM-STS304 / SEAT-PTFE, FB, LEVER
VF	400A	3EA	BUTTERFLY VALVE, KS 10K, WAFER RF, BODY-GCD450 /
			TRIM-STS304 / EPDM-LINED, GEAR
F	800A	2EA	FLG SO, KS 10K, RF, STS304
F	400A	9EA	FLG SO, KS 10K, RF, STS304
F	20A	4EA	FLG SO, KS 10K, RF, STS304
FB	800A	2EA	FLG BLIND, KS 10K, RF, STS304
FB	400A	3EA	FLG BLIND, KS 10K, RF, STS304
FB	20A	4EA	FLG BLIND, KS 10K, RF, STS304
G	800A	2EA	GASKET, KS 10K, RF, PTFE+EPDM, 3.0MM TH'K
G	400A	9EA	GASKET, KS 10K, RF, PTFE+EPDM, 3.0MM TH'K
G	20A	8EA	GASKET, KS 10K, RF, PTFE+EPDM, 3.0MM TH'K
B	800A	2SET	MACHINE BOLT & NUTS :STS 304 / W WASHERS
B	400A	3SET	MACHINE BOLT & NUTS :STS 304 / W WASHERS
B	20A	8SET	MACHINE BOLT & NUTS :STS 304 / W WASHERS
BL	400A	3SET	MACHINE BOLT & NUTS :STS 304 / W WASHERS(SPECIAL)

<NOTE>
1. (*) FIELD ADJUST

AS BUILT

* PIPE : P/P1 * 90° ELBOW : E90 * 45° ELBOW : E45 * TEE : T * RED.TEE : TR * STUB-IN : STU * REINFORCING PAD : RP * CON.RED : RC * ECC.RED : RE * CON.SWAGE : RCS/RCS1 * ECC.SWAGE : RES/RES1 * NIPPLE : NP/NP1/NP2 * CAP : CAP/CAP1 * PLUG : PLG * FULL COUPLING : FC * HALF COUPLING : HF/HF1
* STUB-IN : STU * SOCKET(HDPE/PVC) : SC * SADDLE(HDPE) : SD * FLANGE : F/F1 * GASKET : G/G1/G2 * BOLT & NUT : B/B1 * BLIND FLANGE : FB/FB1 * GATE VA. : VG/VG1/VG2 * BALL VA. : VB/VBLO/VB1/VB1LO/VB2/VB2LO * BUTTERFLY VA. : VF/VF4 * CHECK VA. : VC/VC1/VC2/VC3/VC4/VC5/VC6/VC7
* GLOBE VA. : VL/VL1/VL2 * DIAPHRAGM VA. : VD/VDLO * DAMPER : VP * QUICK COUPLING : SQC * FLEXIBLE JOINT(STEEL) : FLXB * FLEXIBLE JOINT(RUBBER) : FLXR * FLEXIBLE JOINT(STEEL_PTFE LINED) : FLXL * FLEXIBLE HOSE : FLXH * STEAM TRAP : ST * SPRAY NOZZLE : SPN * EMERGENCY SHOWER : SSH
* STRAINER(Y-TYPE) : YSTR * STRAINER(T-TYPE) : TSTR * STRAINER(BUCKET-TYPE) : BSTR * ANCHOR PLATE : STOP * BIRD SCREEN : BS * ISOLATION KIT : IK * UNLOADING BOX : UB * AIR TRAP : AT * LOTO : LOTO * SIGHT GLASS : SG * PRESSURE GAUGE : PG * SHILED : SH * SPECIAL BOLT & NUT : BL/BL1

INSULATION	CODE	N	CONDITION	PRESS. (kg/cm2g)	TEMP. (°C)
	THICK.	–	DESIGN	1.4	60
			OPERATING	ATM	AMB

AREA W13
UNIT 1FA
REF. PLAN DWG. CJ-M15W13-PI-A30-010011-A
REF. P & ID CJ-M15W13-PR-A20-000025

REV. NO.	DATE	DESCRIPTION	BY	CHK	APP'D
	26.04.30	AS-BUILT	황래종	안남후	박동영

CLIENT SK hynix

CONTRACTOR SK ecoplant
COMMODITY TW
LINE NO. 800A-TW-ST1-N-3152

PROJECT NAME M15X Ph3 Project
JOB NO. 22330D
SH'T NO. 01 / 01
REV.

경고 : 본 도면은 SK HYNIX의 기업비밀 자료로서, 어떠한 경우에도 목적 외 사용, 복제, 제3자에게 공개, 누설 및 유출할 수 없으며, 회사는 유포자의 불법 사용으로 피해가 발생할 경우 유포자에게 민/형사상 책임을 요구할 수 있음.