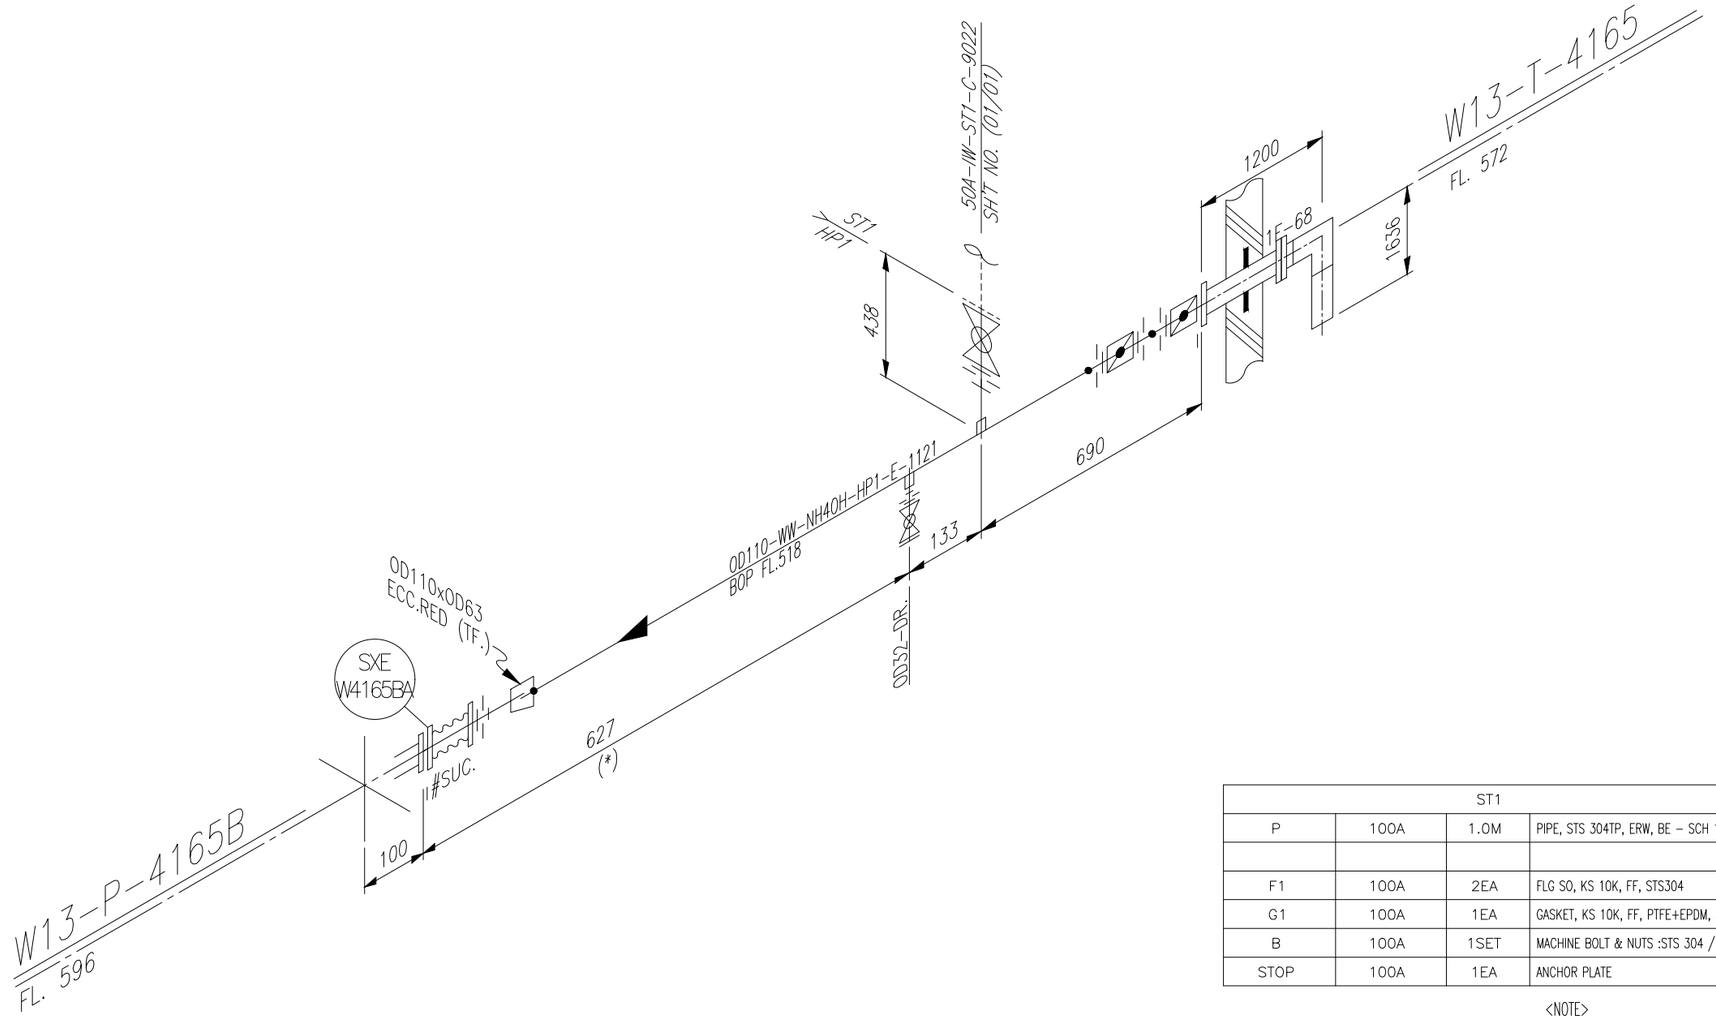



| ST1 | | | |
|---|---|---|---|
| P | 100A | 1.0M | PIPE, STS 304TP, ERW, BE – SCH 10S |
| | | | |
| F1 | 100A | 2EA | FLG SO, KS 10K, FF, STS304 |
| G1 | 100A | 1EA | GASKET, KS 10K, FF, PTFE+EPDM, 3.0MM TH'K |
| B | 100A | 1SET | MACHINE BOLT & NUTS :STS 304 / W WASHERS |
| STOP | 100A | 1EA | ANCHOR PLATE |

<NOTE>
1. (*) FIELD ADJUST

AS BUILT

SK ecoplant

| ITEM | SIZE | Q'TY | DESCRIPTION |
|---|---|---|---|
| | | HP1 | |
| P | OD110 | 1.1M | PIPE, HDPE PE100, PE, BUTT FUSION, PN16/SDR11 |
| | | | |
| P | OD63 | 0.3M | PIPE, HDPE PE100, PE, SOCKET FUSION, PN16/SDR11 |
| P | OD32 | 0.1M | PIPE, HDPE PE100, PE, SOCKET FUSION, PN16/SDR11 |
| | | | |
| | | | |
| RE | OD110xOD63 | 1EA | REDUCER ECC, HDPE PE100, PE, BUTT FUSION, |
| | | | PN16/SDR11 |
| SD | OD110xOD63 | 1EA | SADDLE, HDPE PE100, PE, BRANCH-SOCKET FUSION, |
| | | | PN16/SDR11 |
| SD | OD110xOD32 | 1EA | SADDLE, HDPE PE100, PE, BRANCH-SOCKET FUSION, |
| | | | PN16/SDR11 |
| VB | OD63 | 1EA | BALL VALVE, KS 10K, FF FLG'D, BODY-PP / |
| | | | TRIM-PP / SEAT-PTFE, FB, LEVER |
| VB | OD32 | 1EA | BALL VALVE, KS 10K, FF FLG'D, BODY-PP / |
| | | | TRIM-PP / SEAT-PTFE, FB, LEVER |
| VF | OD110 | 2EA | BUTTERFLY VALVE, KS 10K, WAFER FF, BODY-PP / |
| | | | TRIM-PP / EPDM-LINED, GEAR |
| F | OD110 | 3EA | FLG LAP JOINT / STUB END SET, KS 10K, FF, |
| | | | LAP JOINT-STS304 / STUB END-HDPE PE100 |
| | | | |
| | | | |
| F | OD63 | 2EA | FLG LAP JOINT / STUB END SET, KS 10K, FF, |
| | | | LAP JOINT-STS304 / STUB END-HDPE PE100 |
| F | OD32 | 1EA | FLG LAP JOINT / STUB END SET, KS 10K, FF, |
| | | | LAP JOINT-STS304 / STUB END-HDPE PE100 |
| FB | OD32 | 1EA | FLG BLIND & LINER SET, KS 10K, FF, BLIND-STS304 |
| | | | / LINDER-HDPE PE100 (MIN 5.0MM TH'K) |
| G | OD110 | 4EA | GASKET, KS 10K, FF, PTFE+EPDM, 3.0MM TH'K |
| | | | |
| G | OD63 | 2EA | GASKET, KS 10K, FF, PTFE+EPDM, 3.0MM TH'K |
| G | OD32 | 1EA | GASKET, KS 10K, FF, PTFE+EPDM, 3.0MM TH'K |
| G2 | OD32 | 1EA | GASKET, KS 10K, FF, PTFE+EPDM, BLIND, 3.0MM TH'K |
| BL | OD110 | 2SET | MACHINE BOLT & NUTS :STS 304 / W WASHERS(SPECIAL) |
| | | | |
| B | OD63 | 2SET | MACHINE BOLT & NUTS :STS 304 / W WASHERS |
| B | OD32 | 2SET | MACHINE BOLT & NUTS :STS 304 / W WASHERS |
| FLXR | OD63 | 1EA | FLEXIBLE JOINT(TPC RUBBER TYPE) |
| IN | 25txOD110 | 1.1M | 관 보온재(그무발포) |
| IN | 25txOD75 | 0.1M | 관 보온재(그무발포) |
| IN | 25txOD63 | 0.3M | 관 보온재(그무발포) |
| IN | 25txOD32 | 0.1M | 관 보온재(그무발포) |
| | | | |
| | | FR1 | |
| P2 | 100A | 1.9M | PIPE, FRP(MANUFACTURER STD), PE/BUTT-JOINT, 4.0T |
| E90A | 100A | 1EA | ELBOW 90 DEG, FRP(MANUFACTURER STD), BUTT-JOINT, 4.0T |
| F2 | 100A | 1EA | FLG, KS 10K, FF, FRP(MANUFACTURER STD), BUTT-JOINT |
| | | | |

* PIPE : P/P1 * 90° ELBOW : E90 * 45° ELBOW : E45 * TEE : T * RED.TEE : TR * STUB-IN : STU * REINFORCING PAD : RP * CON.RED : RC * ECC.RED : RE * CON.SWAGE : RCS/RCS1 * ECC.SWAGE : RES/RES1 * NIPPLE : NP/NP1/NP2 * CAP : CAP/CAP1 * PLUG : PLG * FULL COUPLING : FC * HALF COUPLING : HF/HF1
* STUB-IN : STU * SOCKET(HDPE/PVC) : SC * SADDLE(HDPE) : SD * FLANGE : F/F1 * GASKET : G/G1/G2 * BOLT & NUT : B/B1 * BLIND FLANGE : FB/FB1 * GATE VA. : VG/VG1/VG2 * BALL VA. : VB/VBLO/VB1/VB1LO/VB2/VB2LO * BUTTERFLY VA. : VF/VF4 * CHECK VA. : VC/VC1/VC2/VC3/VC4/VC5/VC6/VC7
* GLOBE VA. : VL/VL1/VL2 * DIAPHRAGM VA. : VD/VDLO * DAMPER : VP * QUICK COUPLING : SQC * FLEXIBLE JOINT(STEEL) : FLXB * FLEXIBLE JOINT(RUBBER) : FLXR * FLEXIBLE JOINT(STEEL_PTFE LINED) : FLXL * FLEXIBLE HOSE : FLXH * STEAM TRAP : ST * SPRAY NOZZLE : SPN * EMERGENCY SHOWER : SSH
* STRAINER(Y-TYPE) : YSTR * STRAINER(T-TYPE) : TSTR * STRAINER(BUCKET-TYPE) : BSTR * ANCHOR PLATE : STOP * BIRD SCREEN : BS * ISOLATION KIT : IK * UNLOADING BOX : UB * AIR TRAP : AT * LOTO : LOTO * SIGHT GLASS : SG * PRESSURE GAUGE : PG * SHILED : SH * SPECIAL BOLT & NUT : BL/BL1

CLIENT SK hynix

| INSULATION | CODE | N |
|---|---|---|
| | THICK. | – |
| | | |
| | | |
| | | |

| CONDITION | PRESS. (kg/cm2g) | TEMP. (°C) |
|---|---|---|
| DESIGN | 0.4 | 60 |
| OPERATING | ATM | AMB |
| | | |
| | | |
| | | |

| | |
|---|---|
| AREA | W13 |
| UNIT | 1FA |
| REF. PLAN DWG. | CJ-M15W13-PI-A30-010001-A |
| REF. P & ID | CJ-M15W13-PR-A20-000031 |

| REV. NO. | DATE | DESCRIPTION | BY | CHK | APP'D |
|---|---|---|---|---|---|
| | 26.04.30 | AS-BUILT | 황래종 | 안남후 | 박동영 |

| | |
|---|---|
| CONTRACTOR SK ecoplant | PROJECT NAME M15X Ph3 Project |
| COMMODITY WW-NH4OH | JOB NO. 22330D |
| LINE NO. 0D110-WW-NH4OH-HP1-E-1122 | SH'T NO. 01 / 01 REV. |

경고 : 본 도면은 SK HYNIX의 기업비밀 자료로서, 어떠한 경우에도 목적 외 사용, 복제, 제3자에게 공개, 누설 및 유출할 수 없으며, 회사는 유포자의 불법 사용으로 피해가 발생할 경우 유포자에게 민/형사상 책임을 요구할 수 있음.