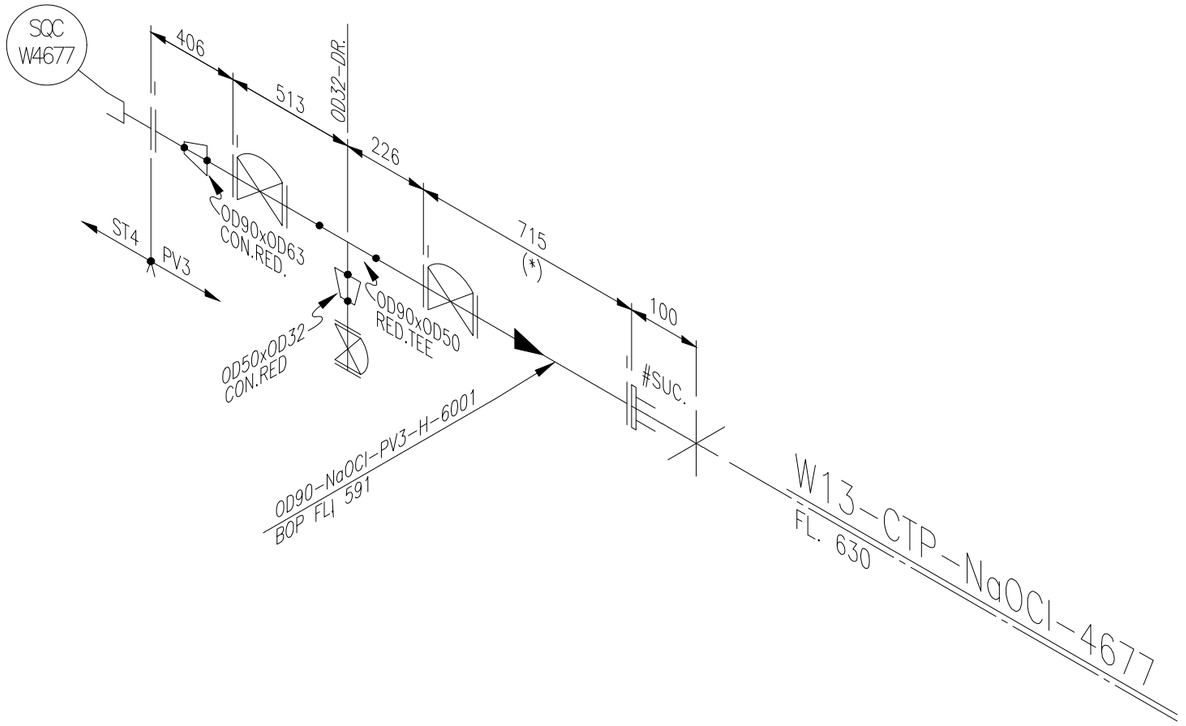


<NOTE>
1. (*) FIELD ADJUST

AS BUILT

ITEM	SIZE	Q'TY	DESCRIPTION
		PV3	
P	OD90	1.8M	PIPE, CPVC, PE, SOCKET FUSION, SDR13.5
P	OD63	0.1M	PIPE, CPVC, PE, SOCKET FUSION, SDR13.5
P	OD32	0.1M	PIPE, CPVC, PE, SOCKET FUSION, SDR13.5
RC	OD90xOD63	1EA	REDUCER CON, CPVC, PE, SOCKET FUSION, SDR13.5
RC	OD50xOD32	1EA	REDUCER CON, CPVC, PE, SOCKET FUSION, SDR13.5
VD	OD90	2EA	DIAPHRAGM VALVE, KS 10K, FF FLG'D, BODY-CPVC /
			TRIM-PDDM, BB, HW
VD	OD32	1EA	DIAPHRAGM VALVE, KS 10K, FF FLG'D, BODY-CPVC /
			TRIM-PDDM, BB, HW
F	OD90	5EA	FLG, KS 10K, FF, STUB FLG CPVC /
			BACKING RING(PP)+INSERT(STEEL), SDR13.5
F	OD63	1EA	FLG, KS 10K, FF, STUB FLG CPVC /
			BACKING RING(PP)+INSERT(STEEL), SDR13.5
F	OD32	1EA	FLG, KS 10K, FF, STUB FLG CPVC /
			BACKING RING(PP)+INSERT(STEEL), SDR13.5
FB	OD32	1EA	FLG BLIND, KS 10K, FF, CPVC, SDR13.5
G	OD90	5EA	GASKET, KS 10K, FF, PTFE+EPDM, 3.0MM TH'K
G	OD63	1EA	GASKET, KS 10K, FF, PTFE+EPDM, 3.0MM TH'K
G	OD32	2EA	GASKET, KS 10K, FF, PTFE+EPDM, 3.0MM TH'K
B1	OD90	5SET	MACHINE BOLT & NYLON NUT :STS 304 / W WASHERS
B1	OD63	1SET	MACHINE BOLT & NYLON NUT :STS 304 / W WASHERS
B1	OD32	2SET	MACHINE BOLT & NYLON NUT :STS 304 / W WASHERS
TR	OD90xOD50	1EA	TEE RED, CPVC, PE, SOCKET FUSION, SDR13.5
IN	75tXOD90	1.8M	곤 보온재(GLASS WOOL)
IN	50tXOD63	0.1M	곤 보온재(GLASS WOOL)
IN	40tXOD32	0.1M	곤 보온재(GLASS WOOL)
		ST4	
P	50A	0.1M	PIPE, STS 304TP+PTFE Lined, ERW - SCH 10S
F	50A	1EA	FLG SO, KS 10K, RF, STS304+PTFE Lined
SQC	50A	1EA	KEY COUPLER - QUICK COUPLING(FLANGE TYPE ADAPTOR),
			W / CAMLOCK, PTFE LINED
IN	75tX50A	0.1M	곤 보온재(GLASS WOOL)

* PIPE : P/P1 * 90° ELBOW : E90 * 45° ELBOW : E45 * TEE : T * RED.TEE : TR * STUB-IN : STU * REINFORCING PAD : RP * CON.RED : RC * ECC.RED : RE * CON.SWAGE : RCS/RCS1 * ECC.SWAGE : RES/RES1 * NIPPLE : NP/NP1/NP2 * CAP : CAP/CAP1 * PLUG : PLG * FULL COUPLING : FC * HALF COUPLING : HF/HF1
* STUB-IN : STU * SOCKET(HDPE/PVC) : SC * SADDLE(HDPE) : SD * FLANGE : F/F1 * GASKET : G/G1/G2 * BOLT & NUT : B/B1 * BLIND FLANGE : FB/FB1 * GATE VA. : VG/VG1/VG2 * BALL VA. : VB/VBLO/VB1/VB1LO/VB2/VB2LO * BUTTERFLY VA. : VF/VF4 * CHECK VA. : VC/VC1/VC2/VC3/VC4/VC5/VC6/VC7
* GLOBE VA. : VL/VL1/VL2 * DIAPHRAGM VA. : VD/VDLO * DAMPER : VP * QUICK COUPLING : SQC * FLEXIBLE JOINT(STEEL) : FLXB * FLEXIBLE JOINT(RUBBER) : FLXR * FLEXIBLE JOINT(STEEL_PTFE LINED) : FLXL * FLEXIBLE HOSE : FLXH * STEAM TRAP : ST * SPRAY NOZZLE : SPN * EMERGENCY SHOWER : SSH
* STRAINER(Y-TYPE) : YSTR * STRAINER(T-TYPE) : TSTR * STRAINER(BUCKET-TYPE) : BSTR * ANCHOR PLATE : STOP * BIRD SCREEN : BS * ISOLATION KIT : IK * UNLOADING BOX : UB * AIR TRAP : AT * LOTO : LOTO * SIGHT GLASS : SG * PRESSURE GAUGE : PG * SHILED : SH * SPECIAL BOLT & NUT : BL/BL1

CLIENT SK hynix

INSULATION	CODE	H
	THICK.	75

CONDITION	PRESS. (kg/cm2g)	TEMP. (°C)
DESIGN	1	60
OPERATING	ATM	AMB

AREA	W13
UNIT	1FA
REF. PLAN DWG.	CJ-M15W13-PI-A30-010006-A
REF. P & ID	CJ-M15W13-PR-A20-000061

REV. NO.	DATE	DESCRIPTION	BY	CHK	APP'D
	26.04.30	AS-BUILT	황래종	안남후	박동영

CONTRACTOR SK ecoplant

PROJECT NAME	M15X Ph3 Project
COMMODITY	NaOCl
JOB NO.	22330D
LINE NO.	OD90-NaOCl-PV3-H-6001
SH'T NO.	01 / 01
REV.	

경고 : 본 도면은 SK HYNIX의 기업비밀 자료로서, 어떠한 경우에도 목적 외 사용, 복제, 제3자에게 공개, 누설 및 유출할 수 없으며, 회사는 유포자의 불법 사용으로 피해가 발생할 경우 유포자에게 민/형사상 책임을 요구할 수 있음.